



# **GEOTECHNISCHER BERICHT**

Auftrag Nr. 3191058 Projekt Nr. 2019-0483

KUNDE: Stadtverwaltung Landshut

Altstadt 315 84028 Landshut

BAUMAGNAHME: Bebauung Flur-Nr. 224 und 224/2

(Bebauungsplan Nr. 08-70), Felix-Meindl-Weg,

Landshut

GEGENSTAND: Baugrunduntersuchung, Untersuchungsstufe II

ORT, DATUM: Deggendorf, den 30.10.2019

Dieser Bericht umfasst 33 Seiten, 10 Tabellen und 5 Anlagen. Die Veröffentlichung, auch auszugsweise, ist ohne unsere Zustimmung nicht zulässig. Die Proben werden ohne besondere Absprache nicht aufbewahrt.

#### IFB Eigenschenk GmbH

Mettener Straße 33 DE 94469 Deggendorf Tel. +49 991 37015-0 Fax +49 991 33918 mail@eigenschenk.de www.eigenschenk.de

#### Geschäftsführer:

Dr.-Ing. Bernd Köck Dipl.-Geol. Dr. Roland Kunz Dipl.-Ing. Rolf d'Angelo

Registergericht: Amtsgericht Deggendorf · HRB 1139 Umsatzsteuer-ID: DE131454012

### Standorte:



# Inhaltsverzeichnis:

1	VORGANG	5
	1.1 Auftrag	5
	1.2 Fragestellung	5
	1.3 Projektbezogene Unterlagen	6
	1.4 Amtliche Karten und Literatur	6
	1.5 Normen	7
2	BESCHREIBUNG DES UNTERSUCHUNGSBEREICHES	8
	2.1 Geplantes Bauwerk	8
	2.2 Geomorphologische Situation	8
	2.3 Geologische Verhältnisse	9
3	DURCHGEFÜHRTE UNTERSUCHUNGEN	10
	3.1 Ortsbegehung	10
	3.2 Baugrundaufschlüsse	10
	3.3 Bodenmechanische Laboruntersuchungen	13
4	UNTERSUCHUNGSERGEBNISSE	14
	4.1 Beschreibung der Schichtenfolge	14
	4.2 Ergebnisse der Rammsondierungen	16
	4.3 Ergebnisse der Laborversuche	17
	4.3.1 Wassergehalte und Konsistenzgrenzen	17
	4.3.2 Korngrößenverteilungen	17
	4.3.3 Scherfestigkeiten	18
	4.3.4 Einaxiale Druckfestigkeiten	19
	4.1 Hydrologische Verhältnisse	19
5		
	5.1 Beurteilung der Baugrundverhältnisse	20
	5.2 Bodenmechanische Kennwerte	22
	5.3 Eigenschaften und Kennwerte für Erdarbeiten (Homogenbereiche)	23



6	FOLGERUNGEN FÜR DIE BEBAUBARKEIT	25
	6.1 Rahmenbedingungen	25
	6.2 Grundsätzliche Bebaubarkeit	25
	6.3 Empfehlungen für die Gründung	27
	6.4 Empfehlungen für Geländemodellierungen	27
	6.5 Ergänzende Gründungshinweise	28
7	FOLGERUNGEN FÜR BAUGRUBEN	28
	7.1 Wasserhaltung	28
	7.2 Baugruben	29
	7.3 Abdichtung / Dränung / Versickerung	30
8	ERGÄNZENDE UNTERSUCHUNGEN	31
	8.1 Beweissicherung	31
	8.2 Altlasten	32
	8.3 Hauptuntersuchung für Bauwerke	32
	8.4 Baubegleitende Überwachung	32
0	SCHI LISSBEMEDICINGEN	22



## Anlagen:

Anlage 1:	Planunterlagen
Anlage 1.1:	Übersichtslageplan
Anlaga 1 2:	Lagonlan mit Aufschlüss

Anlage 1.2: Lageplan mit Aufschlüssen

Anlage 2: Zeichnerische Darstellung der Erkundungsergebnisse

Anlage 2.1: Profilschnitt
Anlage 2.2: Bodenprofile

Anlage 2.3: Rammdiagramme

Anlage 3: Schichtenverzeichnisse und Kopfblätter

Anlage 3.1: Schichtenverzeichnisse der Bodenaufschlüsse

Anlage 3.2: Kopfblätter zu Rammsondierungen

Anlage 4: Laboruntersuchungen

Anlage 5: Fotoaufnahmen

#### Tabellen:

Tabelle 1:	Ansatzhöhen/Endteufen	<b>1</b> 1
Tabelle 2:	Wassergehalte und Konsistenzgrenzen	17
Tabelle 3:	Korngrößenverteilungen	18
Tabelle 4:	Scherparameter	18
Tabelle 5:	Einaxiale Druckfestigkeiten	19
Tabelle 6:	Wasserstände	19
Tabelle 7:	Bodenklassifizierung	20
Tabelle 8:	Bodenmechanische Kennwerte	22
Tabelle 10:	Figenschaften und Kennwerte von Röden	24



#### 1 **VORGANG**

#### 1.1 Auftrag

Die Stadt Landshut plant die Bebauung von Flur-Nr. 224 und 224/2 in Landshut.

Mit Schreiben vom 15.07.2019 wurde die IFB Eigenschenk GmbH, Deggendorf, mit der Erstellung eines geotechnischen Gutachtens einschließlich der Durchführung von Feld- und Laboruntersuchungen beauftragt. Grundlage der Auftragserteilung ist das Angebot der IFB Eigenschenk GmbH vom 05.06.2019 in Verbindung mit dem Werkvertrag.

Der vorliegende Bericht enthält die zusammenfassende Darstellung der Untersuchungsergebnisse und die daraus folgenden Hinweise für die Planung und Durchführung der Baumaßnahme.

# 1.2 Fragestellung

Mit der vorliegenden geotechnischen Baugrundbeurteilung soll im Wesentlichen geklärt werden:

- ⇒ welche Böden am Untersuchungsstandort zu erwarten sind und welche bautechnischen Eigenschaften diese aufweisen;
- ⇒ welche Werte der geotechnischen Kenngrößen den Böden zuzuordnen sind;
- ⇒ welche Wasserverhältnisse anzutreffen sind und mögliche Auswirkungen hieraus;
- ⇒ welche Möglichkeiten der Gründung aus technischer und betriebswirtschaftlicher Sicht empfohlen werden können;
- ⇒ welche Anforderungen bei der Herstellung der Baugrube zu beachten sind;
- ⇒ welche Folgerungen sich für die Anlage befestigter Flächen im Außenbereich ergeben;
- ⇒ welche ergänzenden Hinweise für den Baubetrieb notwendig werden;
- ⇒ welche Versickerungsmöglichkeiten auf dem Grundstück bestehen.



# 1.3 Projektbezogene Unterlagen

Für die Ausarbeitung dieses Gutachtens standen folgende Unterlagen zur Verfügung:

- [1] IFB Eigenschenk GmbH, Deggendorf (13.10.2014): Bericht Nr. 52.14.1620, Bebauungsplan Felix-Meindl-Weg, Baugrunduntersuchung, Untersuchungsstufe I
- [2] Amt für Stadtentwicklung und Stadtplanung, Landshut (06.08.2019): Bebauungsplan mit Grünordnungsplan Nr. 08-70 "Am Felix-Meindl-Weg östlich August-Preißer-Weg, Lageplan M 1 : 5.000

# 1.4 Amtliche Karten und Literatur

- [A1] Bayerisches Landesamt für Umwelt (Hrsg.): Geologische Karte von Bayern 1:25.000
- [A2] Bundesministerium für Verkehr (2017): Zusätzliche Technische Vertragsbedingungen und Richtlinien für Erdarbeiten im Straßenbau, ZTV E-StB 17
- [A3] Bundesministerium für Verkehr (2004): Zusätzliche Technische Vertragsbedingungen und Richtlinien für den Bau von Schichten ohne Bindemittel im Straßenbau, ZTV SoB-StB 04
- [A4] Forschungsgesellschaft für Straßen- und Verkehrswesen (2012): Richtlinien für die Standardisierung des Oberbaues von Verkehrsflächen RStO 12
- [A5] Deutsche Gesellschaft für Geotechnik (2012): Empfehlungen des Arbeitsausschusses "Ufereinfassungen", Häfen und Wasserstraßen EAU 2012
- [A6] Deutsche Gesellschaft für Geotechnik (2012): Empfehlungen des Arbeitskreises "Baugruben", EAB



## 1.5 Normen

- [N1] DIN 1054 Baugrund Sicherheitsnachweise im Erd- und Grundbau Ergänzende Regelungen zu DIN EN 1997-1 (2010-12)
- [N2] DIN 1055-2 Einwirkungen auf Tragwerke Teil 2: Bodenkenngrößen (2010-11)
- [N3] DIN EN 1997-1 Eurocode 7: Entwurf, Berechnung und Bemessung in der Geotechnik Teil 1: Allgemeine Regeln (2009-09)
- [N4] DIN EN 1997-2 Eurocode 7: Entwurf, Berechnung und Bemessung in der Geotechnik Teil 2: Erkundung und Untersuchung des Baugrundes (2010-10)
- [N5] DIN 4019-1 Setzungsberechnungen (2014-01)
- [N6] DIN 4020 Geotechnische Untersuchungen für bautechnische Zwecke Ergänzende Regelungen zu DIN EN 1997-2 (2010-12)
- [N7] DIN EN ISO 14 688-1 Geotechnische Erkundung und Untersuchung Benennung, Beschreibung und Klassifizierung von Boden Teil 1: Benennung und Beschreibung (2013-12)
- [N8] DIN EN ISO 14 688-2 Geotechnische Erkundung und Untersuchung Benennung, Beschreibung und Klassifizierung von Boden Teil 2: Bodenklassifizierungen (2011-06)
- [N9] DIN EN ISO 14 689-1 Geotechnische Erkundung und Untersuchung Benennung, Beschreibung und Klassifizierung von Fels – Teil 1: Benennung und Beschreibung (2011-06)
- [N10] DIN 4023 Geotechnische Erkundung und Untersuchung Zeichnerische Darstellung der Ergebnisse von Bohrungen und sonstigen direkten Aufschlüssen (2006-02)
- [N11] DIN EN 1998-1 Auslegung von Bauwerken gegen Erdbeben Teil 1: Grundlagen, Erdbebeneinwirkungen und Regeln für Hochbauten (2010-12)/ Nationaler Anhang – National festgelegte Parameter (2011-01)
- [N12] DIN 18 196 Erd- und Grundbau Bodenklassifikation für bautechnische Zwecke (2011-05)



- [N13] DIN 18 300 Allgemeine Technische Vertragsbedingungen für Bauleistungen (ATV)– Erdarbeiten (2012-09)
- [N14] DIN 18 300 Allgemeine Technische Vertragsbedingungen für Bauleistungen (ATV) Erdarbeiten (2016-09)
- [N15] DIN 18 533-1 Abdichtung von erdberührten Bauteilen Teil 1: Anforderungen, Planungs- und Ausführungsgrundsätze

#### 2 <u>BESCHREIBUNG DES UNTERSUCHUNGSBEREICHES</u>

#### 2.1 Geplantes Bauwerk

Es ist die Ausweisung des Baugebietes "Am Felix-Meindl-Weg – östlich August-Preißer-Weg" geplant. Es handelt sich hierbei um ein geplantes Wohngebiet.

Die Gesamtfläche des Untersuchungsareals beträgt ca. 2,37 ha, welche sich auf eine kleinere Fläche nördlich des Felix-Meindl-Weges mit der Flur-Nr. 224/2 und eine größere Fläche südlich davon mit der Flur-Nr. 224 aufteilen.

Es sollen überwiegend Mehrfamilienhäuser im Geschosswohnungsbau mit meist zwei bis drei und teils bis vier Geschosse errichtet werden. Untergeordnet sind Reihenhäuser vorgesehen. Die geplanten Wohnblöcke werden voraussichtlich mit Tiefgaragen errichtet werden. Aufgrund der Hanglage werden die Untergeschosse nur teilweise vollständig in den Untergrund einbinden.

#### 2.2 Geomorphologische Situation

Das Untersuchungsgebiet liegt im südlichen Stadtgebiet von Landshut in der geomorphologischen Einheit des niederbayerischen Hügellandes südlich der Isar.

Das Untersuchungsgebiet wird vom Felix-Meindl-Weg erschlossen, welcher bereits besteht. Dieser von West nach Ost verlaufende Straßenzug zerteilt das Untersuchungsareal in eine kleinere nördliche und eine größere südliche Teilfläche.



Es liegt ein Hanggelände vor mit einer dominierenden Fallrichtung von Südosten nach Nordwest, im äußersten östlichen Untersuchungsareal wechselt die Fallrichtung von Ost nach West. Die Hangneigungen liegen bei 8° bis 10°.

Die für die Bebauung vorgesehenen Flächen wurden bisher landwirtschaftlich genutzt und grenzen vollständig an bereits bebaute Grundstücke an. Die südlich gelegenen bebauten Grundstücke werden von der Pfarrfeldstraße erschlossen, welche über einen südlich des Untersuchungsareals gelegenen Höhenrücken verläuft. Südlich der Pfarrfeldstraße fällt das Gelände nach Süden und Südwesten zum Steinlech hin ab.

# 2.3 Geologische Verhältnisse

Der Untergrund besteht am Untersuchungsbereich vorwiegend aus tertiären Sedimenten der Oberen Süßwassermolasse. Es handelt sich hierbei um Kiese und Sande, welche als "Nördlicher Vollschotter" bezeichnet werden. Nach den Erläuterungen zur geologischen Karte zeichnen sich diese Kiese durch hohe Sand- und geringe Schluffanteile aus.

In den Bereichen, in denen diese Böden keine lehmige Überdeckung aufweisen, können diese im Gelände durch einen stark kiesig geprägten Mutterbodenhorizont erkannt werden, welcher für die landwirtschaftliche Nutzung magere Böden zur Folge hat und wohl auch die Flurbezeichnung "Steinlech" bedingt. Beim Ausstreifen der Schotterserien im Gelände liegen meist Böschungsneigungen von 10 bis 15° vor.

In diese Schotterserien sind Flinzmergelpakete eingeschaltet. Diese bestehen aus Tonen und Schluffen mit wechselnden Sandgehalten und einzelnen Sand- oder Kieslinsen. Es handelt sich nach den Erläuterungen zur geologischen Karte bei diesen Mergeln um eine stark wechselnde Fazies, ohne das horizonttypische oder horizontbeständige Ausbildungen festzustellen wären. Die meist grüngrauen, glimmerigen, schluffigen Mergel führen wechselnde Feinsandgehalte, lagenweise können in kalkreicheren Partien Kalkkonkretionen auftreten. Liegen Kalkmergel vor, so finden sich gehäuft millimeter- bis zentimetergroße Kalkkonkretionen regellos im Sediment. Die Mergellagen können sehr starken Mächtigkeitsschwankungen unterworfen sein.

Nach den der IFB Eigenschenk GmbH vorliegenden Untersuchungsergebnissen aus den Baugebieten am Steinlech südlich der Pfarrfeldstraße ist bekannt, dass die Oberkante der Flinzmergelpakete nach Süden bis Südwesten einfällt.



In den Mergelschichten sind geologisch vorgegebene Trennflächen dokumentiert, welche potentielle Gleitflächen darstellen und zu Standsicherheitsproblemen in einzelnen Hangbereichen südlich der Pfarrfeldstraße führen. Dies äußert sich an langsam ablaufenden Kriechbewegungen. Am östlichen Ende der Baugebiete Am Steinlech in Richtung Engelberg ist ein historisches Rutschereignis aus dem Jahre 1979 dokumentiert.

Das Ausstreichen der Mergelschichten im Gelände ist meist durch eine Abflachung der Böschung auf Neigungswinkel von etwa 6 bis 8° gekennzeichnet.

Im oberflächennahen Bereich können darüber hinaus im Untersuchungsgebiet Lößablagerungen vorliegen. Es handelt sich hierbei um ein äolisches Sediment des Pleistozän, welches während der Eiszeiten abgelagert wurde und im oberflächennahen Bereich verlehmt vorliegen kann.

# 3 <u>DURCHGEFÜHRTE UNTERSUCHUNGEN</u>

#### 3.1 Ortsbegehung

Vor Beginn der Aufschlussarbeiten wurde eine Ortsbegehung des Standorts und seiner Umgebung durch den Sachverständigen für Geotechnik am 12.09.2019 durchgeführt. Eine Dokumentation der Ortsbegehung ist in der Anlage 5 enthalten.

#### 3.2 Baugrundaufschlüsse

Für das geplante Baugebiet wurde bereits in 2014 eine Voruntersuchung durchgeführt. Die damals durchgeführten Aufschlüsse sind in [1] dokumentiert. In diesem Bericht wurde bereits auf eine erforderliche Untersuchungsstufe II hingewiesen. Auch in einer Stellungnahme des Bayerischen Landesamtes für Umwelt wird darauf verwiesen, dass ergänzende und auf die Gebäude abgestimmte Aufschlussarbeiten durchzuführen sind und dabei besonders auf die Hanglabilität, das Hangwasser, die Setzungsempfindlichkeit lokal vorliegender Schichten sowie gegebenenfalls notwendige Sicherungsmaßnahmen zu achten ist.



Unter Beachtung der oben genannten Gesichtspunkte wurde folgendes Untersuchungsprogramm festgelegt:

- 7 Rammkernbohrungen, verrohrt (B) bis 10...12 m unter Geländeoberkante
- 7 Bohrsondierungen (BS) bis 8 m unter Geländeoberkante
- 8 Sondierungen mit der schweren Rammsonde (DPH dynamic probing heavy) nach DIN EN ISO 22476-2 bis 10 m unter Geländeoberkante

Die Felderkundungen fanden vom 16.09.2019 bis 20.09.2019 und vom 25.09.2019 bis 27.09.2019 statt. Bei einigen Aufschlüssen wurde dabei die angestrebte Erkundungstiefe nicht erreicht.

Die Ansatzpunkte wurden lage- und höhenmäßig eingemessen und gehen aus dem Lageplan der Anlage 1 hervor.

In der folgenden Tabelle sind die Aufschlüsse aus dem Jahr 2014 und die in 2019 durchgeführten Aufschlüsse zusammenfassend dargestellt.

Tabelle 1: Ansatzhöhen/Endteufen

Erkundungsart	Ansatzhöhe [m ü. NN]	Endteufe [m unter GOK]	Erkundungsjahr
BS 1	462,66	6,40	2014
BS 2	BS 2 461,90		2014
BS 3	469,63	8,00	2014
BS 4	470,23	8,00	2014
BS 5	476,77	4,60	2014
BS 6	472,77	6,20	2014
BS 7	476,02	8,00	2014
BS 8	479,87	5,60	2014



Erkundungsart	Ansatzhöhe [m ü. NN]	Endteufe [m unter GOK]	Erkundungsjahr
DPH 1	DPH 1 465,86		2014
DPH 2	473,75	10,00	2014
DPH 3	477,39	10,00	2014
DPH 4	480,51	10,00	2014
B 1	465,62	10,00	2019
B 2	465,85	10,00	2019
В 3	467,48	10,00	2019
B 4	473,80	12,00	2019
B 5	470,39	10,00	2019
B 6	469,76	12,00	2019
В7	478,97	12,00	2019
BS 9	464,43	6,80	2019
BS 10	461,75	6,10	2019
BS 11	461,41	4,80	2019
BS 12	469,61	7,00	2019
BS 13	475,76	3,70	2019
BS 14	472,49	4,60	2019
BS 15	479,77	4,10	2019
DPH 5	465,09	10,00	2019
DPH 6	461,82	6,90	2019



Erkundungsart	rkundungsart Ansatzhöhe Endteu [m ü. NN] [m unter		Erkundungsjahr
DPH 7	471,76	10,00	2019
DPH 8	474,88	10,00	2019
DPH 9	471,77	10,00	2019
DPH 10	475,47	10,00	2019
DPH 11	476,45	10,00	2019
DPH 12	479,15	10,00	2019

GOK: Geländeoberkante m ü. NN: Meter über Normalnull

Eine Darstellung der Aufschlüsse als Bodenprofile nach DIN 4023 ist in Anlage 2 gemeinsam mit den Rammdiagrammen aufgetragen. Die zugehörigen Schichtenverzeichnisse und Kopfblätter sind in Anlage 3 zusammengestellt.

#### 3.3 <u>Bodenmechanische Laboruntersuchungen</u>

Aus den einzelnen Bodenschichten wurden Proben entnommen und - soweit erforderlich - zur Überprüfung der augenscheinlichen Ansprache und Ermittlung der Bodengruppen nach DIN 18 196 im Laboratorium untersucht. Folgende Versuche wurden durchgeführt:

- 4 Bestimmungen der Konsistenzgrenzen nach DIN 18 122
- 1 Bestimmung der Korngrößenverteilung durch kombinierte Sieb-/Schlämmanalyse nach DIN 18 123
- 1 Bestimmung der Korngrößenverteilung nach DIN 18 123 durch Nasssiebung
- 2 Bestimmungen der einaxialen Druckfestigkeit nach DIN 18 136
- 1 Bestimmung der Scherfestigkeit nach DIN 18 137 im Kastenschergerät



Die Ergebnisse sind in Anlage 4 zusammengefasst. Sie werden ggf. im Folgenden bei der Beschreibung der Untergrundverhältnisse näher erläutert.

#### 4 <u>UNTERSUCHUNGSERGEBNISSE</u>

#### 4.1 Beschreibung der Schichtenfolge

Die Felderkundungen haben die aufgrund der regionalen geologischen Situation und der Erkundungsstufe I zu erwartende Schichtung des Baugrundes im Wesentlichen bestätigt. Auf der Grundlage vergleichbarer bodenmechanischer Eigenschaften lassen sich die erkundeten Schichten am Untersuchungsstandort in nachfolgend aufgeführte Homogenbereiche zusammenfassen.

#### Homogenbereich 1 – Auffüllungen

In den Aufschlüssen BS 3, BS 4, BS 5 und BS 14 wurden anthropogen aufgefüllte Böden mit Schichtdicken von 0,5 bis 1,0 m aufgeschlossen. Es handelt sich hierbei zum Einen um aufgefüllten Oberboden sowie im Weiteren um bindige Böden in Form toniger Schluffe mit feinsandigen und kiesigen Nebenanteilen. In BS 14 wurden sandige, schluffige Kiese vorgefunden. Die Konsistenzen wurden als weich und steif angesprochen. Fremdbestandteile wurden in Form von Ziegelresten und Betonresten vorgefunden.

Gemäß DIN 18 196 können diese Böden mit den Gruppensymbolen [OU/UL/UM/TL/TM/GU\*] gekennzeichnet werden. Nach DIN 18 300 handelt es sich um Böden der Bodenklassen BKL 1 und 4.

#### Homogenbereich 2.1 – Lößlehm

Bei diesem Homogenbereich handelt es sich um verlehmten Löß. Dieser wurde in den meisten Aufschlüssen unterhalb des Mutterbodens bis in unterschiedliche Tiefen angetroffen. Meist beträgt die Schichtdicke 1 bis 2 m. Es handelt sich um schluffigen Ton oder tonigen Schluff mit schwach feinsandigen Nebenanteilen und brauner Färbung. Die Konsistenzen wurden als weich und teilweise als steif angesprochen.

Gemäß DIN 18 196 können diese Böden mit den Gruppensymbolen TM/UM gekennzeichnet werden. Nach DIN 18 300 handelt es sich um Böden der Bodenklasse BKL 4.



Diese Böden besitzen eine geringe Scherfestigkeit und sind stark zusammendrückbar. Die Verdichtungsfähigkeit dieser Böden ist schlecht, die Wasserdurchlässigkeit gering.

### Homogenbereich 2.2 - Löß

Unterhalb des Lößlehmes wurde meist Löß aufgeschlossen. Die Schichtunterkante liegt meist zwischen 2 und bis zu 4,4 m unter Geländeoberkante.

Gemäß DIN 18 196 können diese Böden mit dem Gruppensymbol UL gekennzeichnet werden. Nach DIN 18 300 handelt es sich um Böden der Bodenklasse BKL 4.

Diese Böden besitzen eine mittlere Scherfestigkeit und sind von mittlerer bis großer Zusammendrückbarkeit. Die Verdichtungsfähigkeit dieser Böden ist mäßig, die Wasserdurchlässigkeit mittel bis gering. Diese Böden sind stark witterungs- und erosionsempfindlich.

#### Homogenbereich 3 - Kiese

Die Böden dieses Homogenbereiches wurden in BS 4, BS 6, BS 7, BS 8, BS 9, BS 10, BS 11, BS 12, BS 13, BS 14, B 4, B 5, B 6 und B 7 in unterschiedlichen Tiefenbereichen angetroffen. Es handelt sich um stark sandigen Kies, welcher meist schwach schluffige Nebenanteile aufweist. Untergeordnet wurde in BS 5 verlehmter Kies ab 2,4 m unter Gelände angetroffen. Es handelt sich um Kies mit sandigen und tonigen Nebenanteilen.

Gemäß DIN 18 196 können diese Böden mit den Gruppensymbolen GW/GI/GU und untergeordnet GU\*/GT\* gekennzeichnet werden. Nach DIN 18 300 handelt es sich um Böden der Bodenklasse BKL 3 und untergeordnet BKL 4.

Diese Böden besitzen eine große Scherfestigkeit und sind gering zusammendrückbar. Die Verdichtungsfähigkeit dieser Böden ist gut, die Wasserdurchlässigkeit mittel bis groß.

#### Homogenbereich 4 – Tonmergel

In B 1, B 2, B 3 und BS 11 wurden die Böden dieses Homogenbereiches unter dem Löß bzw. unter dünnen, kiesigen Zwischenlagen angetroffen. In B 4, B 5 und B 6 wurden dagegen diese Böden unter mächtigen Kiesschichten aufgeschlossen. Auch in BS 3, BS 4 und BS 9 liegen diese Schichten unter Kieslagen vor. Es handelt sich bei diesen Böden um schluffigen Ton, welcher teilweise schwach kiesige Nebenanteile aufweist. Die Konsistenzen wurden meist als steif und teilweise als halbfest angesprochen.



Gemäß DIN 18 196 können diese Böden mit den Gruppensymbolen TM/TA gekennzeichnet werden. Nach DIN 18 300 handelt es sich um Böden der Bodenklasse BKL 4 bis 5.

Diese Böden besitzen eine geringe bis mittlere Scherfestigkeit und sind von mittlerer bis starker Zusammendrückbarkeit. Die Verdichtungsfähigkeit dieser Böden ist schlecht, die Wasserdurchlässigkeit gering bis sehr gering.

Es wird darauf hingewiesen, dass die Konsistenz der angetroffenen Böden veränderlich ist und vom Wassergehalt abhängig ist. Der Wassergehalt der Böden kann jahreszeitlichen Schwankungen unterliegen. So kann eine Erhöhung des Wassergehaltes durch Wasserzutritt oder dynamische Belastung die Konsistenz deutlich verschlechtern, dabei ist eine Verschlechterung zu breiiger oder flüssiger Konsistenz nicht auszuschließen.

#### 4.2 Ergebnisse der Rammsondierungen

Zur indirekten Bestimmung der Lagerungsdichten bzw. Konsistenzen sowie zur Erkundung des Ramm- und Bohrverhaltens wurden 12 Sondierungen mit der schweren Rammsonde nach DIN EN ISO 22476-2 abgeteuft. Dabei stellt die Schlagzahl pro 10 cm Eindringtiefe über die gesamte Sondierstrecke ein interpretierbares Maß der Lagerungsdichte dar. Ebenso können Rückschlüsse auf Mantelreibungswerte, Spitzendruckwerte und Schichtgrenzen gezogen werden.

In den Auffüllungen, im Lößlehm und im Löß wurden meist geringe Schlagzahlen registriert, welche im Wesentlichen die angetroffenen Böden und Konsistenzverhältnisse bestätigen. Die Oberkante der Kiese ist meist durch einen starken Anstieg der Schlagzahlen gekennzeichnet. Meist liegen in diesen Böden Schlagzahlen zwischen 7 und 15 vor, teilweise werden auch Schlagzahlen von um die 25 erreicht. Damit werden in diesen Böden mindestens mitteldichte bis dichte Lagerungsverhältnisse bestätigt.

Der Tonmergel lässt sich nicht immer signifikant von den Kiesen unterscheiden. Im Regelfall ist ein leichter Abfall der Schlagzahlen zu verzeichnen, woraufhin ein allmählicher, aber kontinuierlicher Anstieg der Schlagzahlen zu beobachten ist. Insgesamt liegen meist mittlere Schlagzahlen in diesen Böden vor, welche auch die angetroffenen Konsistenzverhältnisse bestätigen.

In DPH 1 wurden sehr geringe Schlagzahlen bis in eine Tiefe von etwa 6 m und in DPH 6 wurden ähnlich geringe Schlagzahlen bis in eine Tiefe von 5 m unter Gelände angetroffen. Von diesen geringen Schlagzahlen sind auch Bodenschichten betroffen, welche nicht mehr dem oberflächennahen Löß zuzuordnen sind.



Nach den nächstgelegenen Bohrungen handelt es sich bereichsweise auch um Kiese (wie in BS 10). Die Schlagzahlen deuten deshalb auf aufgelockerte Bodenschichten im nördlichen Untersuchungsgrundstück hin.

#### 4.3 Ergebnisse der Laborversuche

#### 4.3.1 Wassergehalte und Konsistenzgrenzen

An bindigen Bodenschichten wurden die Konsistenzgrenzen bestimmt und dabei die Plastizität sowie der natürliche Wassergehalt ermittelt. Die Ergebnisse sind in der folgenden Tabelle dargestellt.

Tabelle 2: Wassergehalte und Konsistenzgrenzen

Homogenbe- reich	Probenbe- zeichnung	Tiefe [m]	Boden- ansprache der Konsistenz	w [%]	w∟ [%]	IР	lc	DIN 18 196
2.2/Löß	B 1/EP2	2,0	steif	20,0	26,7	7,7	0,88	UL
4/Tonmergel	B 1/UP1	6,55	steif	23,0	44,4	27,6	0,77	TM
4/Tonmergel	B 1/EP6	6,30	steif	26,6	47,6	27,7	0,68	TM
4/Tonmergel	B 2/UP1	6,00	steif	30,2	58,4	35,0	0,80	TA

w: Wassergehalt  $w_L$ : Fließgrenze  $I_C$ : Konsistenzzahl

Die Laborergebnisse bestätigen, dass es sich beim Löß um leichtplastische Böden handelt. Die Tonmergel sind dagegen meist mittel- und teils ausgeprägt plastisch und den Bodengruppen TM und TA zuzuordnen. Es liegen meist steife Konsistenzen vor.

## 4.3.2 Korngrößenverteilungen

Es wurden Bestimmungen der Korngrößenverteilung durch Nasssiebung und/oder kombinierte Sieb-/Schlämmanalyse durchgeführt. Die Ergebnisse dieser Versuche sind in der folgenden Tabelle für die jeweiligen Bodenschichten dargestellt.



Tabelle 3: Korngrößenverteilungen

Homogen- bereich	Probenbe- zeichnung	Tiefe [m]	DIN 18 196	Anteil < 0,063 mm	U	Cc	Körnungs- verlauf
2.2/Löß	B 3/EP2	2,00	UL	86,0	9,0	2,6	weitgestuft
3/Kiese	B 4/UP4	5,00	GU	8,0	63,5	0,4	intermit- tierend

U: Ungleichförmigkeitszahl

Cc: Krümmungszahl

Die Korngrößenverteilung im Löß bestätigt, dass es sich um Mittel- bis Grobschluff mit feinsandigen Nebenanteilen handelt. Eine Kornverteilung in den Kiesen zeigt eine intermittierend gestufte Körnungslinie, welche meist im Sand- und Kiesbereich liegt und schwach schluffige Nebenanteile aufweist.

#### 4.3.3 Scherfestigkeiten

An ungestörten/gestörten Proben wurde die Scherfestigkeit in Rahmenscherversuchen untersucht. Die dabei ermittelten Scherparameter sind in der folgenden Tabelle dargestellt.

Tabelle 4: Scherparameter

Homogen- bereich	Proben- bezeichnung	Tiefe [m]	Bodenan- sprache und Konsistenz	Boden- gruppe	Reibungs- winkel φ' [°]	Kohäsion cʻ [kN/m²]
4/Ton- mergel	B 1/UP1	6,55	Ton, steif	TM	24,4	36,3

Aus dem Scherversuch ergibt sich ein Reibungswinkel in den Tonmergeln von 24,4°, welcher durchaus typisch ist für Böden dieser Art. Die Kohäsion ist mit 36 kN/m² relativ hoch und eher für halbfeste Böden typisch.

Die ermittelten Werte entsprechen auch etwa den Werten, die im Baugebiet südlich der Pfarrfeldstraße ermittelt wurden. Die Werte für den Restreibungswinkel in Gleitflächen können entsprechend den dortigen Erfahrungen mit 6 bis 9° abgeschätzt werden.



# 4.3.4 Einaxiale Druckfestigkeiten

An verschiedenen Proben wurde die einaxiale Druckfestigkeit bestimmt und daraus für bindige Böden die undränierte Kohäsion abgeleitet. Die Ergebnisse sind in der folgenden Tabelle dargestellt:

Tabelle 5: Einaxiale Druckfestigkeiten

Homogen- bereich	Proben- bezeichnung	Tiefe [m]	Einaxiale Druckfestigkeit q <sub>u</sub> [kN/m²]	Undränierte Kohäsion c <sub>u</sub> [kN/m²]
4/Tonmergel	B 5/UP1	9,40	144,9	72,5
4/Tonmergel	B 6/UP2	7,00	97,2	48,6

Die Druckfestigkeiten von 97 rund 145 MN/m² sind typisch für steife Böden.

#### 4.1 Hydrologische Verhältnisse

Mit den durchgeführten Erkundungen wurde Bodenwasser angetroffen. Die einzelnen Wasserstände sind der nachfolgenden Tabelle zu entnehmen.

Tabelle 6: Wasserstände

lechluse   teute		Ansatz-punkt	Erkundungs-end	wasserstand
		[m ü. NN]	[m u. GOK]	[m ü. NN]
DPH 5	PH 5 10,0 465,09		5,20	459,89

Ein Grundwasserspiegel konnte nur im Sondierloch DPH 5 eingemessen werden. Nach den nächstgelegenen Bohrungen befindet sich dieser Wasserspiegel innerhalb der Tonmergel des Homogenbereiches 4.



Es ist grundsätzlich mit der Bildung von Schichtwasserführungen auf der Oberkante der Tonmergel oder in Schichtgrenzen innerhalb der Tonmergel zu rechnen. Diese können auch nur lokal oder temporär begrenzt vorkommen und z. B. nach langanhaltenden Niederschlägen auftreten.

Aus den Untersuchungen in den Baugebieten südlich der Pfarrfeldstraße ist bekannt, dass auch in geologisch vorgegebenen Gleitfugen sowie grundsätzlich in dünnen Feinsandlagen innerhalb der Tonmergel Wasserführungen vorliegen können.

#### 5 BEWERTUNG DER GEOTECHNISCHEN BEFUNDE

# 5.1 Beurteilung der Baugrundverhältnisse

Auf Grundlage der durchgeführten Felduntersuchungen, der örtlichen Bodenansprachen und der Ergebnisse der Feld- und Laborversuche kann die in der folgenden Tabelle dargestellte Klassifizierung der einzelnen Bodenschichten nach den geltenden Normen bzw. rein informativ nach der nicht mehr gültigen DIN 18 300 (2012) vorgenommen werden:

Tabelle 7: Bodenklassifizierung

Homogenbereich	Bodengruppe nach DIN 18 196	Bodenklasse nach DIN 18 300 (2012)	Frostempfind- lichkeit nach ZTVE-StB 17	
1/Auffüllungen	[OU/UL/UM/TL/TM/ GU*]	4	F3	
2.1/Lößlehm	ТМ	4	F3	
2.2/Löß	UL	4	F3	
3/Kiese	GW/GI/GU/GU*	3-4	F2 (F3)	
4/Tonmergel	TM/TA	4-5	F3	



Als wesentliches Ergebnis kann ein vereinfachtes Berechnungsmodell des Baugrundes ausgearbeitet werden. Die Vereinfachung bezieht sich dabei auf die geometrischen Annahmen über den Schichtenaufbau und -verlauf sowie auf die ähnlichen bodenmechanischen Baugrundeigenschaften.

Es wurden hierzu vier vereinfachte Schnitte erstellt, welche in Anlage 2.1 enthalten sind (diese Profilschnitte sind nur in der Höhe maßstäblich, nicht in der Länge).

Die Profilschnitte lassen erkennen, dass die oberflächennahen Schichten relativ einheitlich aus Lößlehm und Löß bestehen, welche den Hang von oben nach unten in Gesamtdicken von etwa 2 bis 4 m überziehen.

Die den Löß unterlagernden Schichten sind dem Tertiär zuzuordnen, es sind dies die Homogenbereiche 3 (Kiese) und Homogenbereich 4 (Tonmergel). Dabei sind die Kiese in der südlichen Fläche (südlich des Felix-Meindl-Weges) unterhalb der Lößschicht anstehend. Diese Kiesschichten bilden somit den wesentlichen Untergrund der südlichen Teilfläche, welcher für die Gründung von Bauwerken relevant wird. Die Oberkante der Tonmergel des Homogenbereiches 4 liegt unter den Kiesen auf einem Höhenniveau von etwa 462 bis 464 m ü. NN. Dabei ist ein leichter Anstieg nach Osten festzustellen. Nach Süden verläuft die Oberkante der Tonmergel vermutlich etwa horizontal.

Die Oberkante der Tonmergel, welche in der südlichen Teilfläche weitgehend horizontal bzw. nur mit geringem Gefälle verläuft, fällt dagegen in der nördlichen Teilfläche (nördlich des Felix-Meindl-Weges) steiler nach Norden ab. Die Tonmergel sind dann auch meist direkt vom Löß überdeckt.

Diese Ergebnisse lassen sich so interpretieren, dass die Tonmergel im Zuge der Erosion im Pliozän und Pleistozän und durch Bildung des nach Norden abfallenden Hanggeländes angeschnitten wurden. Dabei kam es vermutlich auch zu Rutschungen worauf die Ergebnisse in BS 10, DPH 1 und DPH 6 hindeuten. In BS 10 wurden unter dem Löß stark feinkörnige Kiesschichten angetroffen. Es ist zu vermuten, dass es sich um von oben abgerutschte Kiesschichten handelt, welche mit Löß vermischt wurden. Aufgrund dieser Rutschereignisse haben diese Böden nur eine lockere Lagerung wie die Sondierergebnisse in DPH 1 und DPH 6 belegen.

Im Weiteren erdgeschichtlichen Verlauf wurde die Oberkante der erodierten Tonmergel und der abgerutschten Schichten durch Löß überdeckt.



## 5.2 Bodenmechanische Kennwerte

In der nachfolgenden Tabelle sind geschätzte mittlere bodenmechanische Kennwerte als charakteristische Werte für erdstatische Berechnungen zusammengefasst. Sie basieren auf Laboruntersuchungen, örtlichen Erfahrungen, den Angaben der DIN 1055 und DIN 1054 sowie den Empfehlungen des Arbeitskreises Baugruben EAB den Empfehlungen des Arbeitsausschusses Ufereinfassungen (EAU 2004).

Tabelle 8: Bodenmechanische Kennwerte

Homogen- bereich	Wichte erdfeucht γ [kN/m³]	Wichte unter Auftrieb γ΄ [kN/m³]	Winkel d. inneren Reibung φ΄	Kohäsion c´ [kN/m²]	Kohäsion, undräniert c <sub>U</sub> [kN/m²]	Steifemodul E <sub>s</sub> Erstbelastung für Laststufe 100 bis 200 kN/m <sup>2</sup> [MN/m <sup>2</sup> ]	Durchläs- sigkeits- beiwert k
1	17 - 19	7 - 11	20 - 30	0	40 - 50	1 - 4	1 · 10 <sup>-6</sup> - 1 · 10 <sup>-9</sup>
2.1	18 - 19	8 - 9	22,5	2 - 81)	25 - 80 <sup>1)</sup>	4 - 6 <sup>1)</sup>	1 · 10 <sup>-8</sup> - 1 · 10 <sup>-10</sup>
2.2	17 - 18	7 - 8	27,5	0 - 21)	15 - 50 <sup>1)</sup>	6 - 10 <sup>1)</sup>	1 · 10 <sup>-6</sup> - 1 · 10 <sup>-8</sup>
3	18 - 20	10 - 12	35	0	-	60 - 120	1 · 10 <sup>-3</sup> - 1 · 10 <sup>-6</sup>
4	18 - 19	8 - 9	17,5 - 22,5 (6 - 9) <sup>2)</sup>	5 - 15 <sup>1)</sup>	25 - 150 <sup>1)</sup>	5 - 12 <sup>1)</sup>	1 · 10 <sup>-8</sup> - 1 · 10 <sup>-11</sup>

<sup>1)</sup> konsistenzabhängig

<sup>2)</sup> Restreibungswinkel in Trennflächen (potentielle Gleitfläche)



Soweit möglich wurden als bodenmechanische Kennwerte vorsichtige Schätzwerte des Mittelwertes nach DIN 4020 angegeben. Soweit in der Tabelle für einzelne Kennwerte Spannen angegeben worden sind, kann im Regelfall mit den Mittelwerten gerechnet werden. Bei Nachweis des Grenzzustandes des Verlustes der Lagesicherheit, des Versagens durch hydraulischen Grundbruch und Aufschwimmen sind jedoch die jeweils ungünstigsten Werte anzusetzen.

#### 5.3 <u>Eigenschaften und Kennwerte für Erdarbeiten (Homogenbereiche)</u>

Homogenbereiche sind Abschnitte, welche für einsetzbare Erdbaugeräte vergleichbare Eigenschaften aufweisen.

In diesem Sinne wurden im vorliegenden Bericht Homogenbereiche definiert und diesen den erkundeten Bodenschichten zugeordnet. Abhängig von dem gewählten Bauverfahren kann es jedoch sinnvoll sein, dass mehrere Homogenbereiche für Ausschreibung und Baudurchführung zusammengefasst werden. Dies ist durch den verantwortlichen Planer vorzunehmen, gegebenenfalls in Abstimmung mit dem Sachverständigen für Geotechnik.

In der folgenden Tabelle sind die nach DIN 18 300 anzugebenden Eigenschaften und Kennwerte der einzelnen Homogenbereiche enthalten, soweit dies auf Grundlage der Untersuchungsergebnisse möglich ist.

Tabelle 9: Eigenschaften und Kennwerte von Böden

Homogen- bereich	Korn- größen- verteilung	Massenanteil [%]		Dichte ρ	Scherfestig- keit	Wasser- gehalt	Plasti- zitäts-	Kon- sistenz-	Bezogene Lagerungs-	Orga- nischer	Boden-	
		größen- Steine	Blöcke	große Blöcke	Blöcke	undräniert c <sub>u</sub>	w	zahl I <sub>p</sub>	zahl I <sub>c</sub>	dichte I <sub>D</sub>	Anteil V <sub>GI</sub>	∣ nach I
		> 63 mm	> 200 mm	> 630 mm		[kN/m²]	[%]	[%]	[%]	[%]	[%]	
1/Auffül- lungen	_2)	< 20	0	0	1,7 - 1,9	_1)	10 - 25 <sup>3)</sup>	5 - 35 <sup>3)</sup>	50 - 100	_1)	< 6	OU/UL/ UM/TL/T M/GU*
2.1/Löß- lehm	_2)	< 5	0	0	1,7 - 1,9	25 - 150	15 - 30	25 - 35	50 - 120	_1)	< 6	ТМ
2.2/Löß	s. Anlage 4	< 5	0	0	1,7 - 1,8	25 - 100	15 - 25	5 - 10	50 - 120	_1)	< 6	UL
3/Kiese	s. Anlage 4	< 30	< 2	< 2	1,8 - 2,1	_1)	20 - 35 <sup>3)</sup>	_1)	_1)	35 - 100	< 6	GW/GI/ GU
4/Ton- mergel	_2)	< 20	< 2	< 2	1,8 - 2,1	50 - 500	5 - 15	25 - 35	50 - 150	_1)	< 6	TM/TA

<sup>1)</sup> Bei Böden dieser Art keine Angabe möglich

<sup>2)</sup> Mit den vorliegenden Feld- und Laboruntersuchungen nicht ermittelt

<sup>3)</sup> Abgeschätzt nach Erfahrungswerten



# 6 FOLGERUNGEN FÜR DIE BEBAUBARKEIT

# 6.1 Rahmenbedingungen

Es sollen Mehrfamilienhäuser mit mehreren Vollgeschossen und Unterkellerung errichtet werden. Es ist deshalb davon auszugehen, dass die Gebäude eine Einbindetiefe in den Baugrund von rund 3 m aufweisen werden, jeweils abhängig auch von der Geländesituation und der Hangneigung. Bei langgestreckten Gebäuden in Fallrichtung des Hanges wird voraussichtlich auch das Erdgeschoss teilweise in den Untergrund einbinden, womit sich dann Einbindetiefen von bis zu 5 oder 6 m ergeben können.

Nach den Erkundungsergebnissen sind damit in der Gründungssohle je nach Lage des jeweiligen Gebäudes Böden der Homogenbereiche 2.1, 2.2 und 3 zu erwarten.

Die Böden des Homogenbereiches 4 (Tonmergel) sind bei Einbindetiefen bis 3 m unter Gelände grundsätzlich noch nicht in der Gründungssohle zu erwarten. Diese Böden sind jedoch insbesondere in Teilgebieten nördlich des Felix-Meindl-Weges in der Einflusstiefe des Lastabtrages zu berücksichtigen. Bei einer größeren Einbindetiefe als 3 m könnten diese Böden auch in Teilbereichen angeschnitten werden.

#### 6.2 Grundsätzliche Bebaubarkeit

In Teilbereichen des geplanten Baugebietes sind die gut tragfähigen Böden des Homogenbereiches 3 (Kiese) anstehend. Hierbei handelt es sich auch um Böden, welche eine hohe Scherfestigkeit aufweisen. Standsicherheitsprobleme des vorliegenden Hanggeländes sind in diesem Bereich weitgehend auszuschließen. Auf den Kiesen kann im Allgemeinen eine Flachgründung ohne Zusatzmaßnahmen ausgeführt werden.

Der Löß und Lößlehm, welcher in Teilen des Baugebietes in gründungsrelevanter Tiefe ansteht, ist als gering bis bedingt tragfähiger Baugrund für Gründungen einzustufen. Hinsichtlich der Standsicherheit ist der Löß als wenig problematisch einzustufen. Bei den der-8° bis 10° zeit vorliegenden Hangneigungen von meist ist nicht von Standsicherheitsdefiziten auszugehen. Bei baulichen Veränderungen können zulässige Böschungsneigungen durch rechnerische Nachweise ermittelt werden.



Die Tonmergel des Homogenbereiches 4 sind nach den Erfahrungen im näheren Umfeld des Untersuchungsgebietes und hier insbesondere den Baugebieten südlich der Pfarrfeldstraße als nicht unproblematisch einzustufen. In den Tonmergelschichten können geologisch vorgegebene Gleitfugen vorliegen. Diese können insbesondere bei zusätzlichem Vorliegen von Schichtwasserführungen zu Standsicherheitsdefiziten des Hanges führen. Mit den nun vorliegenden gesamten Untersuchungsergebnissen können diese Schichtwasserführungen in Zwischenschichten der Tonmergel nicht ausgeschlossen werden bzw. sind sogar anzunehmen, da in manchen Aufschlüssen im Tiefenbereich des Tonmergels Wasserzutritt in der Bohrung vorhanden war.

Die Tonmergelschichten liegen jedoch in allen Teilbereichen so tief, dass bei den derzeitigen und noch baulich unveränderten Verhältnissen keine Auswirkungen auf die Standsicherheit des Hanges gegeben sind.

Für die geplante Bebauung gilt dies jedoch nur, wenn die Tonmergelschichten im Zuge von Baumaßnahmen nicht angeschnitten werden. Dies bedeutet, dass die Einbindetiefe von Gebäuden entsprechend zu begrenzen ist. Betroffen davon sind jedoch ausschließlich die Gebäude, welche auf der nördlichen Teilfläche errichtet werden. Die Oberkante der Tonmergelschichten liegt unmittelbar nördlich der Straße bei etwa 462 m ü. NN (Westen) bis 464 m ü. NN (Osten) und fällt anschließend nach Norden zunehmend ab.

Zusammenfassend kann damit festgestellt werden, dass nach den derzeitig vorliegenden Erkenntnissen zum Baugrund keine Hinweise auf Standsicherheitsprobleme des Hanges mit damit verbundenen Kriechverformungen oder einer Rutschanfälligkeit vorliegen. Die Tonmergelschichten, welche Gleitschichten aufweisen können, liegen im südlichen Teilgebiet ausreichend tief, sodass dies im Zuge der Baumaßnahmen mit üblichen Einbindetiefen der Untergeschosse nicht tangiert werden.

Für das nördliche Teilgebiet gilt dies nur, wenn die Einbindetiefe beschränkt wird. Dies bedeutet, dass unmittelbar nördlich des Felix-Meindl-Weges die Aushubsohle von Baugruben über der Oberkante der Tonmergelschichten (462...464 m ü. NN) liegen muss. Nach Norden kann ggf. bis auf tiefere Niveaus ausgehoben werden, wenn ein ausreichend großer Abstand zur Oberkante der Tonmergel verbleibt.



#### 6.3 Empfehlungen für die Gründung

Eine Gründung auf Einzel- und Streifenfundamenten ist bei den vorliegenden Baugrundverhältnissen nur dort sinnvoll, wo gut tragfähige Böden des Homogenbereiches 3 (Kiese) in ausreichender Mächtigkeit von mindestens 2 m unterhalb der Fundamente anstehen. Es kann dann eine Flachgründung nach DIN 1054 unter Beachtung der Bemessungswerte des aufnehmbaren Sohldruckes nach Tabelle A 6.2 der DIN 1054 ausgeführt werden.

Grundsätzlich möglich ist auch eine Plattengründung mit einer tragenden, elastisch gebetteten Bodenplatte. Diese wird insbesondere auf den wenig bis bedingt tragfähigen Böden der Homogenbereiche 2.1 und 2.2 empfohlen. Da diese Böden überdies eine mindestens mittlere bis starke Zusammendrückbarkeit aufweisen, wird dabei vorgeschlagen, zusätzlich einen Bodenaustausch unterhalb der Gründungsplatte vorzusehen. Hierzu ist ein gut verdichtbares, nichtbindiges Material zu verwenden, welches lagenweise eingebaut und verdichtet wird.

Die Dicke dieses Gründungspolsters ist mit Hilfe von Setzungsberechnungen festzulegen. Maßgebend sind hierbei die Abmessungen der Gründungsplatte, die zu erwartenden Lasten und das zulässige Setzungsmaß.

#### 6.4 Empfehlungen für Geländemodellierungen

In der südlichen Teilfläche ergeben sich keine Einschränkungen hinsichtlich der Ausführung von Geländeeinschnitten oder Geländeaufschüttungen. Die üblichen Böschungsneigungen bzw. die grundsätzlich erforderlichen Nachweise für Einschnitts- und Aufschüttungsböschungen sind selbstverständlich durchzuführen.

In der nördlichen Teilfläche sind dagegen Geländeeinschnitte zu begrenzen. Das vorhandene Gelände sollte nicht mehr als 1 bis 2 m dauerhaft abgetragen werden.

Nach Norden zu können in der nördlichen Teilfläche Geländeaufschüttungen notwendig werden um einen Geländeausgleich herbeiführen zu können. Die Aufschüttungshöhen sollten auf 2 bis 3 m über dem derzeitigen Gelände begrenzt werden.

Bei Aufschüttungen ist zu berücksichtigen, dass die am nördlichen Rand der nördlichen Teilfläche anstehenden Böden bis in Tiefen von über 5 m eine nur lockere Lagerung aufweisen und deshalb stark zusammendrückbar sind. Es ist mit Setzungen durch die Auflast der Geländeaufschüttung zu rechnen, welche mehrere Zentimeter betragen können.



Es wird empfohlen, eine Geländeaufschüttung mit einem zeitlichen Vorlauf vor der Herstellung von Gebäuden durchzuführen. Dieser zeitliche Vorlauf sollte mindestens sechs Monate betragen, um eine ausreichende Konsolidierung der anstehenden Böden zu ermöglichen.

#### 6.5 Ergänzende Gründungshinweise

Für alle Bauteile ist eine frostsichere Mindesteinbindetiefe von 1,20 m unter der endgültigen Geländeoberkante vorzusehen. Beim Bauen in kalter Jahreszeit sind gesonderte Schutzmaßnahmen gegen das Eindringen von Frost in den Untergrund und gegen ein Aufweichen der Deckschichten zu ergreifen.

Aushubbedingte Auflockerungen der Sohle sind durch eine Verdichtung rückgängig zu machen.

Ein Aufweichen bindiger Böden (Homogenbereiche 2.1 und 2.2) in der Gründungssohle durch Witterungseinflüsse ist zu verhindern. Die Sauberkeitsschicht sollte deshalb nach Möglichkeit unmittelbar nach erfolgtem Baugrubenaushub auf die Gründungssohle aufgebracht werden.

# 7 FOLGERUNGEN FÜR BAUGRUBEN

## 7.1 Wasserhaltung

Eine Wasserhaltung hat im vorliegenden Fall eine gezielte Ableitung von Oberflächenwasser und ggf. zutretendem Schichtwasser bis zu einem zu gewährleisten. Bei den erkundeten Böden kann dies in einer offenen Wasserhaltung erfolgen. Dabei wird das in der Baugrube anfallende Wasser in Gräben gesammelt und Pumpensümpfen zugeführt. Von dort wird das Wasser ständig oder zeitweise abgepumpt.

Die Gräben sollten in Böden des Homogenbereiches 2.1 und 2.2 als Sicker- oder Drängräben ausgebildet werden, da nicht davon ausgegangen werden kann, dass die anstehenden Böden für die Ausbildung von offenen Gräben ausreichend standfest sind. Als Sickergräben werden mit Filtermaterial (Sand oder Kies) gefüllte Gräben bezeichnet. Drängräben sind bei großem Wasseranfall einzusetzen, indem in den Filterkörper zusätzlich Dränrohre eingebettet werden.



Pumpensümpfe sind Vertiefungen, die während der Aushubphase mit einem Bagger an der tiefsten Stelle der Baugrube ausgehoben werden. In diese Vertiefungen werden z. B. Brunnenringe, gelochte Betonrohre oder ähnliches eingestellt. Um diesen Pumpensumpf herum wird Filtermaterial eingebaut. Das im Pumpensumpf gesammelte Wasser wird mit Tauch- oder Vakuumpumpen abgepumpt. Die Sohle des Pumpensumpfes muss so tief liegen, dass die Aushubsohle an jeder Stelle wasserfrei ist.

#### 7.2 Baugruben

Baugruben und Gräben dürfen erst betrieben werden, wenn die Standsicherheit der Wände gemäß den Anforderungen der DIN 4124 "Baugruben und Gräben" eingehalten wird. Fundamentgräben können bis in eine Tiefe von 1,25 m senkrecht geböscht werden, wenn die anschließende Geländeoberfläche nicht stärker als 1:10 bei nichtbindigen Böden bzw. 1:2 bei bindigen Böden geneigt ist.

Bei größeren Aushubtiefen sind geböschte Baugrubenwände mit einem Neigungswinkel von  $\beta \le 45^{\circ}$  gegen die Horizontale herzustellen.

In der südlichen Teilfläche können mit diesem Neigungswinkel Böschungshöhen von bis zu 5 m ausgeführt werden. In der südlichen Teilfläche sind Geländeeinschnitte zu begrenzen, um eine Annäherung an die Tonmergelschichten zu vermeiden. Eine maximale Höhe von 2,5 m darf von Baugrubenböschungen deshalb nicht überschritten werden.

Ein rechnerischer Nachweis geböschter Baugrubenwände ist bei Böschungshöhen von mehr als 5 m zu führen. Dies gilt auch, wenn das Gelände neben der Böschungskante stärker als 1:10 ansteigt, größere Stapellasten vorliegen oder schwere Baufahrzeuge den erforderlichen Mindestabstand gem. DIN 4124 nicht einhalten. Ein rechnerischer Nachweis ist darüber hinaus erforderlich, wenn der oben angegebene Böschungswinkel überschritten werden soll.

Darüber hinaus sind die Sicherheitsbestimmungen der DIN 4124 bezüglich Ausbildung des Schutzstreifens und der Arbeitsraumbreiten zu beachten.

Alternativ zu einer geböschten Baugrube kann ein Verbau mit senkrechten Baugrubenwänden hergestellt werden. Dies empfiehlt sich vor allem bei größeren Einschnitten in das Gelände und wird bei Böschungshöhen von mehr als 5 m zwangsläufig notwendig werden.



In der nördlichen Teilfläche dürfen die oben genannten Höhen von Baugrubenböschungen nur überschritten werden, wenn eine Verbau ausgeführt wird. Dies darf jedoch nur in **Sonderfällen** zugelassen werden. In diesem Fall sind umfangreichere Untersuchungen des Baugrundes durchzuführen und bei der Bemessung des Verbaues sind geologisch vorgegebene Trennflächen in den Tonmergeln zu berücksichtigen. Das geplante Bauwerk und die Baugrubensicherung sind als geotechnische Kategorie GK 3 einzustufen. Dabei ist auch zu prüfen, ob die Baugrubensicherung dauerhaft wirksam sein muss, wenn ein möglicher Hangschub vom Gebäude nicht aufgenommen werden kann. Eine Rückverankerung des Verbaues ist zwingend vorzusehen.

#### 7.3 Abdichtung/Dränung/Versickerung

Die erdberührten Bauteile befinden sich im Einflussbereich von Stau- und Sickerwasser in schwach durchlässigen Böden. Es ist entweder eine Dränanlage gemäß DIN 4095 vorzusehen und eine Abdichtung nach den Vorgaben der DIN 18 195, Teil 4 (bzw. Teil 5 für erdüberschüttete Decken) durchzuführen oder bei Verzicht auf eine Dränanlage die Abdichtung nach den erhöhten Anforderungen der DIN 18 195, Teil 6, bzw. eine wasserundurchlässige Betonwanne auszuführen. Bei qualitativ gleichwertiger Ausführung sind die Kostenunterschiede meist in einer vernachlässigbaren Größenordnung. Ausschlaggebender sind folgende Gesichtspunkte.

#### Für eine Dränanlage spricht:

- Das Wasser wird vom Gebäude ferngehalten.
- Die notwendigen Abdichtungsarbeiten können von der Baufirma ausgeführt werden.
- Bei komplizierten Grundrissen ist eine Dränung einfacher auszuführen als eine Abdichtung nach DIN 18 195, Teil 6, bzw. eine wasserundurchlässige Betonwanne.

#### Gegen eine Dränanlage spricht:

- Geeignete rückstaufreie Vorfluter sind oft nicht vorhanden.
- Rückstausicherungen und Hebeanlagen sind problematisch und erfordern einen hohen Wartungs- und Betriebsaufwand.
- Schadensanfälligkeit (Verschlammen, Verockerung, Verkalkung).
- Wartungsaufwand der Dränanlage.



Grundlage zur Versickerung von unbedenklichen und tolerierbaren Niederschlagsabflüssen ist das Arbeitsblatt ATV-DVWK-A 138 "Planung, Bau und Betrieb von Anlagen zur Versickerung von Niederschlagswasser", Januar 2002, der Gesellschaft zur Förderung der Abwassertechnik e.V. Demnach sind Böden dann zur Versickerung geeignet, wenn deren Durchlässigkeitsbeiwert  $k_f$  für Fließvorgänge in der wassergesättigten Zone im Bereich  $1 \cdot 10^{-6}$  m/s  $\le k_f \le 1 \cdot 10^{-3}$  m/s liegt.

Die Böden des Homogenbereiches 3 erfüllen grundsätzlich die vorgenannte Anforderung an sickerfähige Böden.

Einer Versickerung von anfallendem Drän- oder Regenwasser innerhalb des Baugebietes kann jedoch aus geotechnischer Sicht nicht zugestimmt werden, da dabei die natürlichen hydrogeologischen Verhältnisse im Hang verändert werden können. Zum einen sind negative Auswirkungen auf benachbarte Bauvorhaben oder bestehende Bauwerke nicht auszuschließen. Zum anderen kann durch verstärkten Eintrag von Oberflächenwasser in den Baugrund die Intensität von lokalen Schichtwasserführungen auch in tieferen Bodenschichten verändert werden. Dabei kann nicht ausgeschlossen werden, dass auch durch verstärkte Schichtwasserführungen die Standsicherheit von Hangbereichen in Baugebieten südlich der Pfarrfeldstraße beeinflusst wird.

# 8 **ERGÄNZENDE UNTERSUCHUNGEN**

#### 8.1 <u>Beweissicherung</u>

Aufgrund der Bautätigkeiten, die unvermeidlich Erschütterungen durch Baustellenverkehr, Rammarbeiten oder Verdichtungsarbeiten mit sich bringen, Einflüsse auf die Nachbarbebauung nicht auszuschließen. Daher wird eine Beweissicherung des Ist-Zustandes von benachbarten Bauwerken und Straßen empfohlen.

Das Schadensrisiko für Gebäude durch Erschütterungseinwirkungen sollte durch Erschütterungsmessungen und eine Bewertung nach DIN 4150 minimiert werden. Somit kann eine Überwachung und Optimierung der Erschütterungsintensität vor Ort erfolgen sowie der Nachweis erbracht werden, dass die gemäß DIN 4150, Teil 3 geforderten Anhaltswerte nicht überschritten werden.

Da es sich vorliegend um erdbautechnische Maßnahmen handelt, sollten das Beweissicherungsverfahren sowie die Erschütterungsmessung von einem Baugrundsachverständigen durchgeführt werden. Die IFB Eigenschenk GmbH steht dazu zur Verfügung.



#### 8.2 Altlasten

Im Zuge der Felderkundungen wurden mittels organoleptischer Ansprache Fremdbestandteile in den anthropogenen Auffüllungen und damit mögliche Hinweise auf Altlasten oder Kontaminierungen festgestellt.

Es wird deshalb angeraten, die entnommenen Bodenproben einer chemischen Analyse zu unterziehen oder spätestens im Zuge der Baumaßnahme den Aushub durch einen Sachverständigen zu beproben und zu analysieren.

#### 8.3 Hauptuntersuchung für Bauwerke

Für jedes einzelne Bauwerk ist eine Hauptuntersuchung des Baugrundes nach EC 7 und DIN 4020 vorzunehmen.

Im Rahmen der Hauptuntersuchung des Baugrundes sind auf das jeweilige Bauwerk angepasste detaillierte Gründungsempfehlungen zu erarbeiten. Dabei können die hier bereits vorliegenden Aufschlüsse verwendet werden. Diese sind ggf. durch zusätzliche Aufschlüsse entsprechend den Vorgaben der DIN 4020 zu ergänzen.

## 8.4 Baubegleitende Überwachung

Nach DIN EN 1997-1 und -2 ist während der Bauausführung zu überprüfen, ob die Baugrundverhältnisse den Annahmen entsprechen.

Es wird auf die Erfordernis von Eigenüberwachungs- und Kontrollprüfungen gemäß ZTVE-StB 17 im Zuge von Verdichtungs- und Hinterfüllungsarbeiten hingewiesen.

#### 9 <u>SCHLUSSBEMERKUNGEN</u>

Im Zuge der Baugrunduntersuchung wurden Erkundungen niedergebracht und der aufgeschlossene Boden beurteilt. Die für die Ausschreibung, Planung und Baudurchführung erforderlichen Hinweise und bodenmechanischen Kennwerte wurden erarbeitet und sind im Text- und Anlagenteil dokumentiert. Die jeweils notwendigen Maßnahmen und Gründungsbedingungen wurden für die Verhältnisse an den Ansatzpunkten aufgezeigt.



Die IFB Eigenschenk GmbH ist zu verständigen, falls sich Abweichungen vom vorliegenden Gutachten oder planungsbedingte Änderungen ergeben. Zwischenzeitlich aufgetretene oder eventuell von der Planung abweichend erörterte Fragen werden in einer ergänzenden Stellungnahme kurzfristig nachgereicht.


Bei den durchgeführten Untersuchungen handelt es sich naturgemäß nur um punktförmige Aufschlüsse, weshalb Abweichungen im flächenhaften Anschnitt nicht auszuschließen sind. Eine Überprüfung des Baugrundaufbaus während des Aushubs und eine Inspektion der Baugrubensohle bleibt damit erforderlich. Ohne örtliche Abnahme gilt die Untersuchung des Baugrundes als nicht abgeschlossen.

#### IFB Eigenschenk GmbH

Dipl.-Geol. Dr. Roland Kunz<sup>1) 2) 3) 4) 5) 6) 7) 8) Geschäftsführer</sup>

Dipl.-Ing. (FH) Markus Piendl <sup>9)</sup> Abteilungsleiter Geotechnik

- Von der Industrie- und Handelskammer für Niederbayern in Passau öffentlich bestellter und vereidigter Sachverständiger für Hydrogeologie
- <sup>2)</sup> Leiter des Prüflaboratoriums nach DIN EN ISO 17025:2005
- <sup>3)</sup> Fachkundiger für Sicherheit und Gesundheit bei der Arbeit in kontaminierten Bereichen und Sachkundiger nach DGUV Regel 101-004, Anhang 6 A (BGR 128)
- <sup>4)</sup> Privater Sachverständiger in der Wasserwirtschaft für thermische Nutzung, Bauabnahme Grundwasserbenutzungsanlagen, Beschneiungsanlagen, Eigenüberwachung von Wasserversorgungsanlagen gemäß § 1 VPSW 2010
- 5) zugelassener Probenehmer gemäß §15 Abs. 4 TrinkwV
- 6) Lehrbeauftragter der Ostbayerischen Technischen Hochschule Regensburg für Gebäuderückbau: Probenahme, Bewertung, Planung (MB-BB-23.1), Masterstudiengang Bauen im Bestand
- 7) Leiter der Untersuchungsstelle gemäß § 18 Bundes-Bodenschutzgesetz
- 8) geprüfter Probenehmer nach LAGA PN 98
- <sup>9)</sup> Von der Industrie- und Handelskammer für Niederbayern in Passau öffentlich bestellter und vereidigter Sachverständiger für Baugrunderkundung und Gründung von Hochbauten

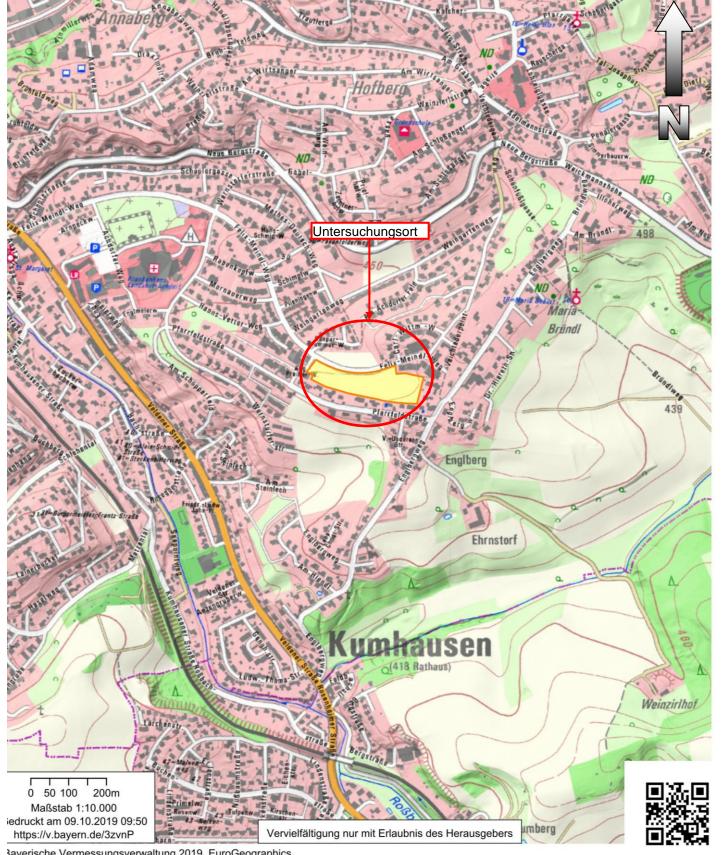

Bayerische Vermessungsverwaltung 2019, EuroGeographics

# Bebauung Flur Nr. 224 und 224/2 Felix-Meindl-Weg, Landshut

# Übersichtslageplan

Auftrag Nr. 3191058


Anlage 1.1


Datum: 0910.2019

Maßstab: siehe Balken

Bearbeiter: Dipl.-Ing. (FH) M. Piendl.



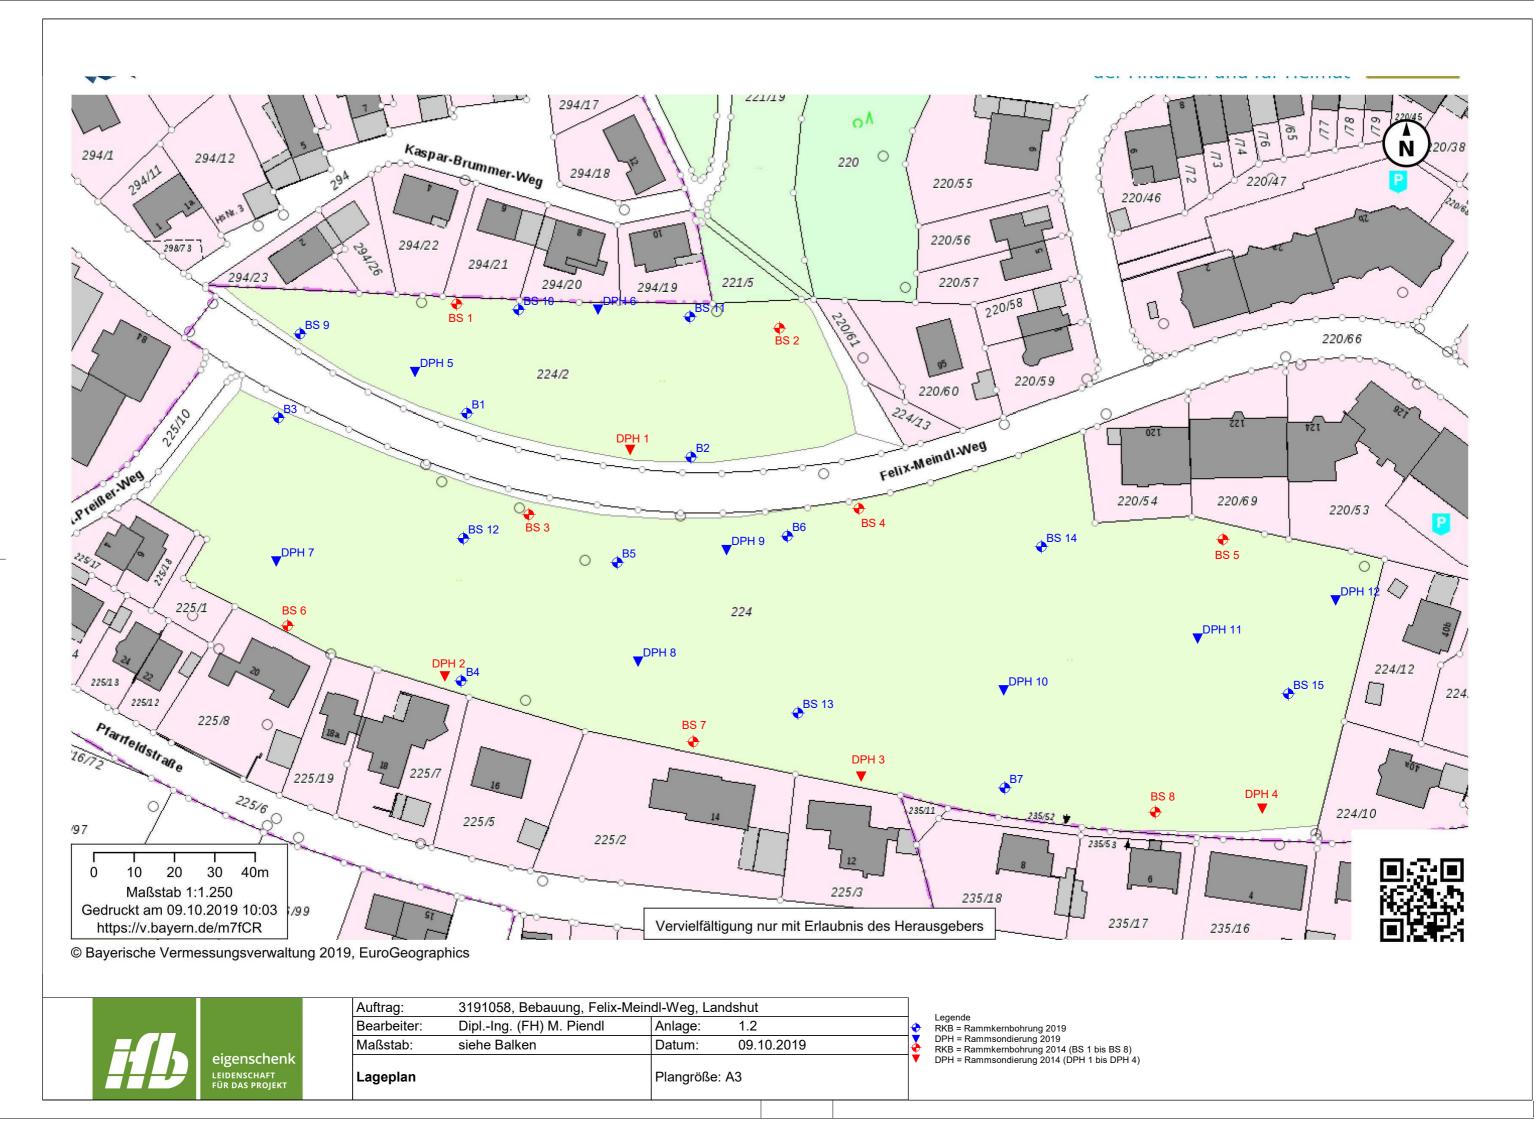


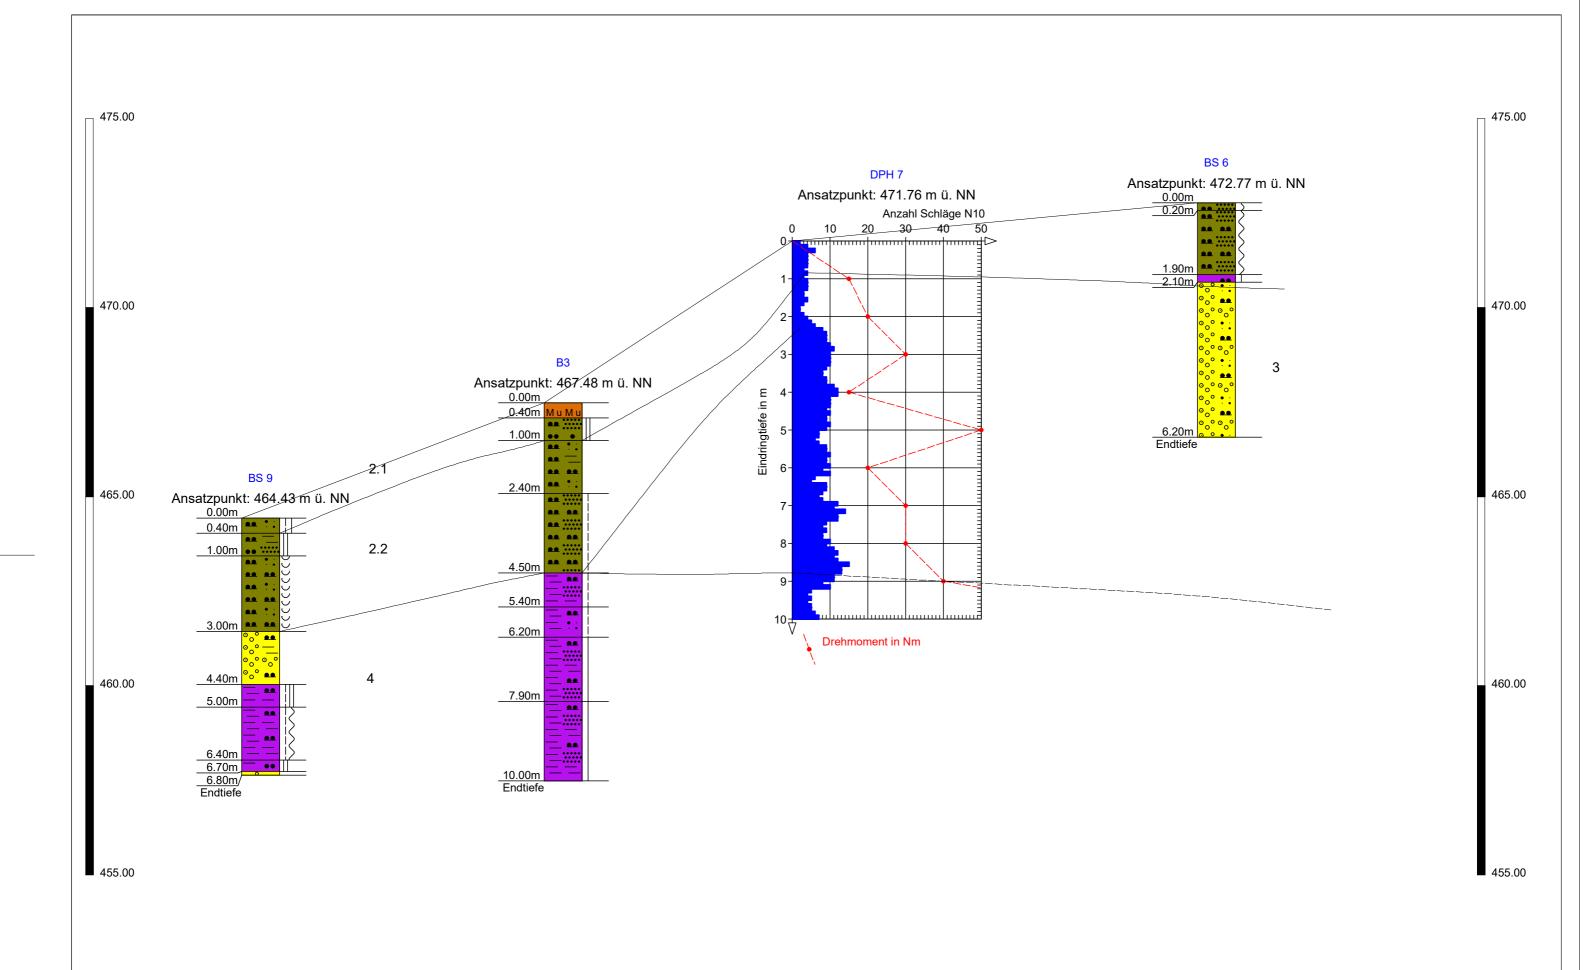



Profilschnitt 1							
Maßstab:	1 : 100 (nur Höhe)	Datum:	24.10.2019				
Bearbeiter:	N. Daffner	Anlage:	2.1.1				
Auftrag:	iftrag: 3191058, Bebauung, Felix-Meindl-Weg, Landshut						


Legende:
Homogenbereich 1 - Auffüllungen
Homogenbereich 2.1 - Lößlehm
Homogenbereich 2.2 - Löß
Homogenbereich 3 - Kiese
Homogenbereich 4 - Tonmergel

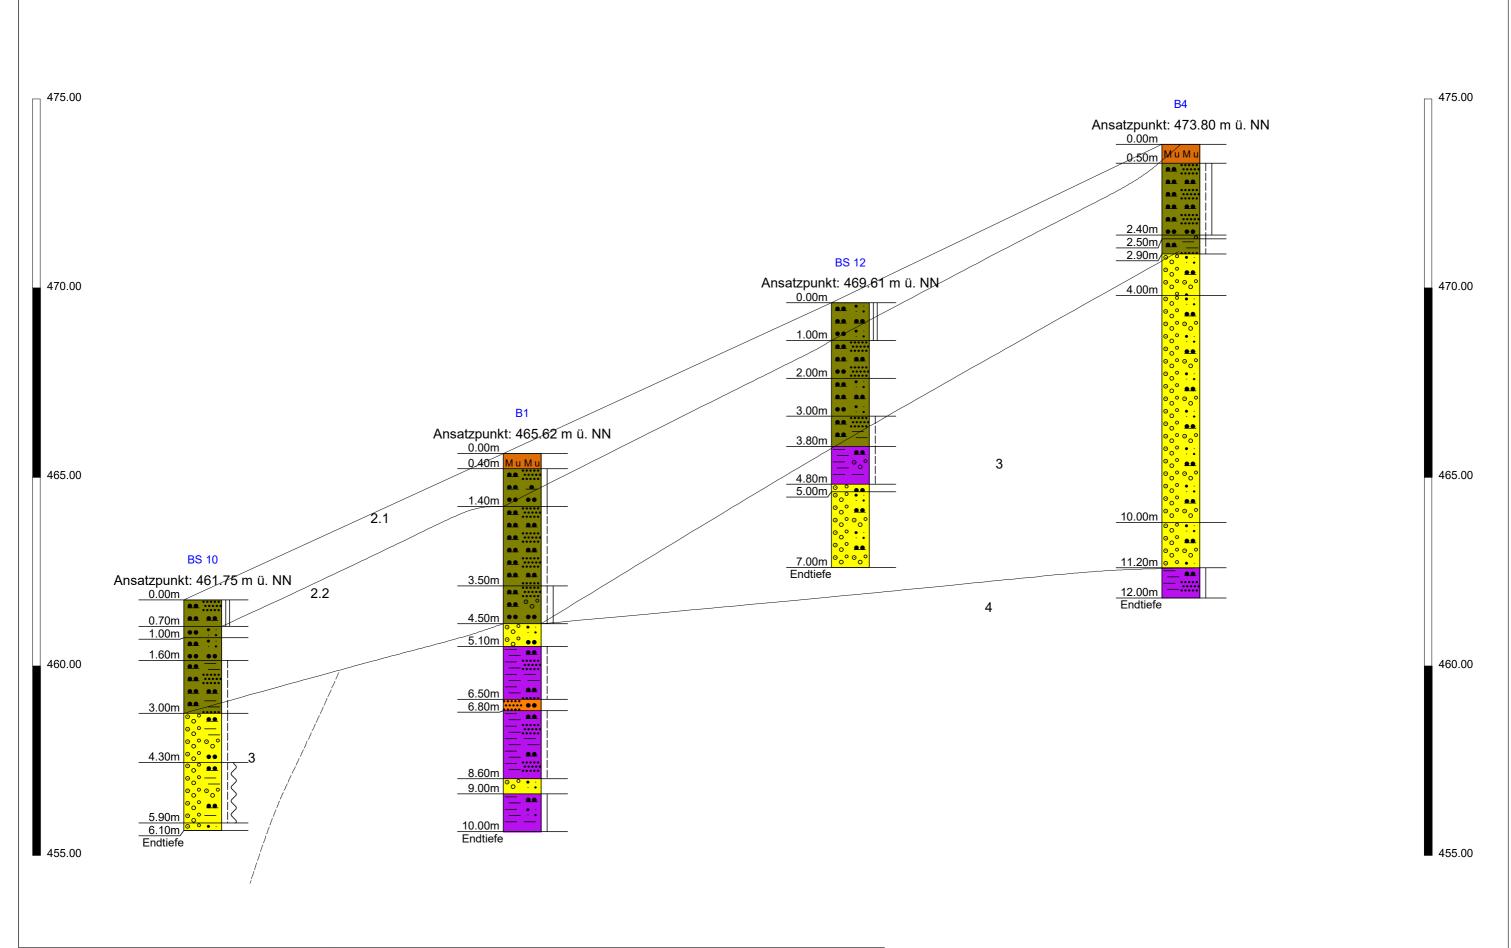






Bearbeiter:	N. Daffner	Anlage:	2.1.2
Maßstab:	1 : 100 (nur Höhe)	Datum:	24.10.2019
Profilschnitt 2	,		


Legende:
Homogenbereich 1 - Auffüllungen
Homogenbereich 2.1 - Lößlehm
Homogenbereich 2.2 - Löß
Homogenbereich 3 - Kiese
Homogenbereich 4 - Tonmergel

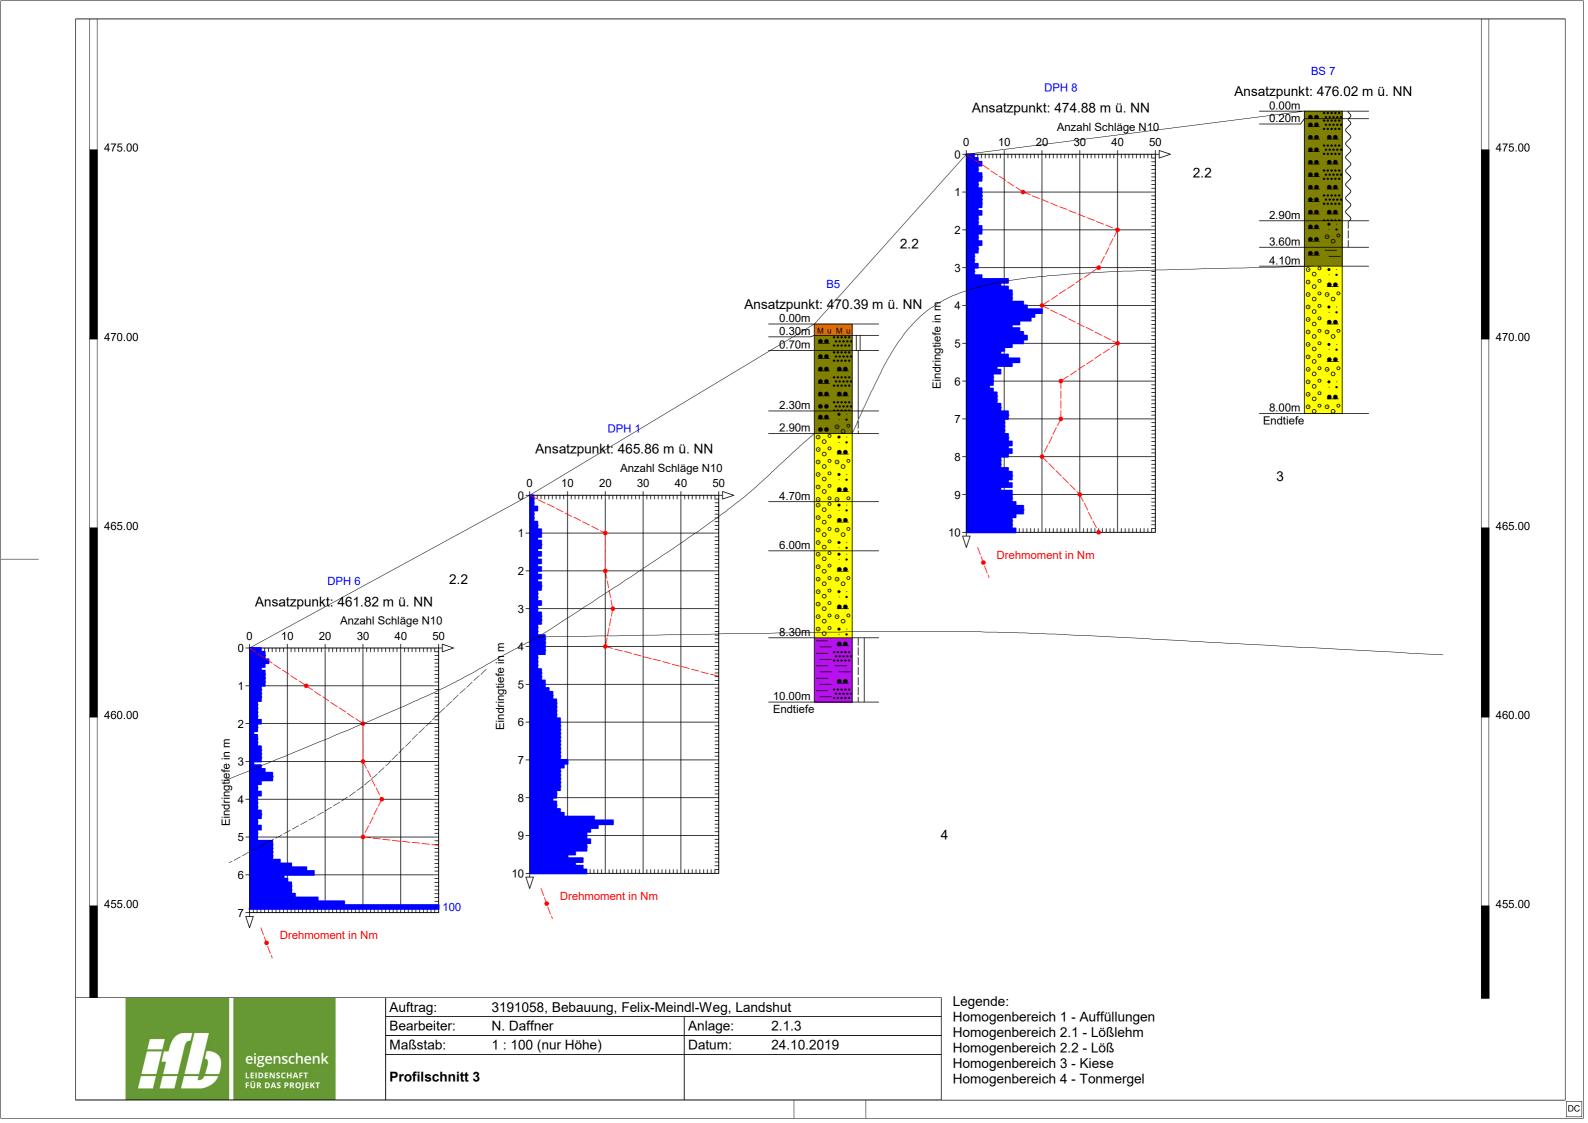


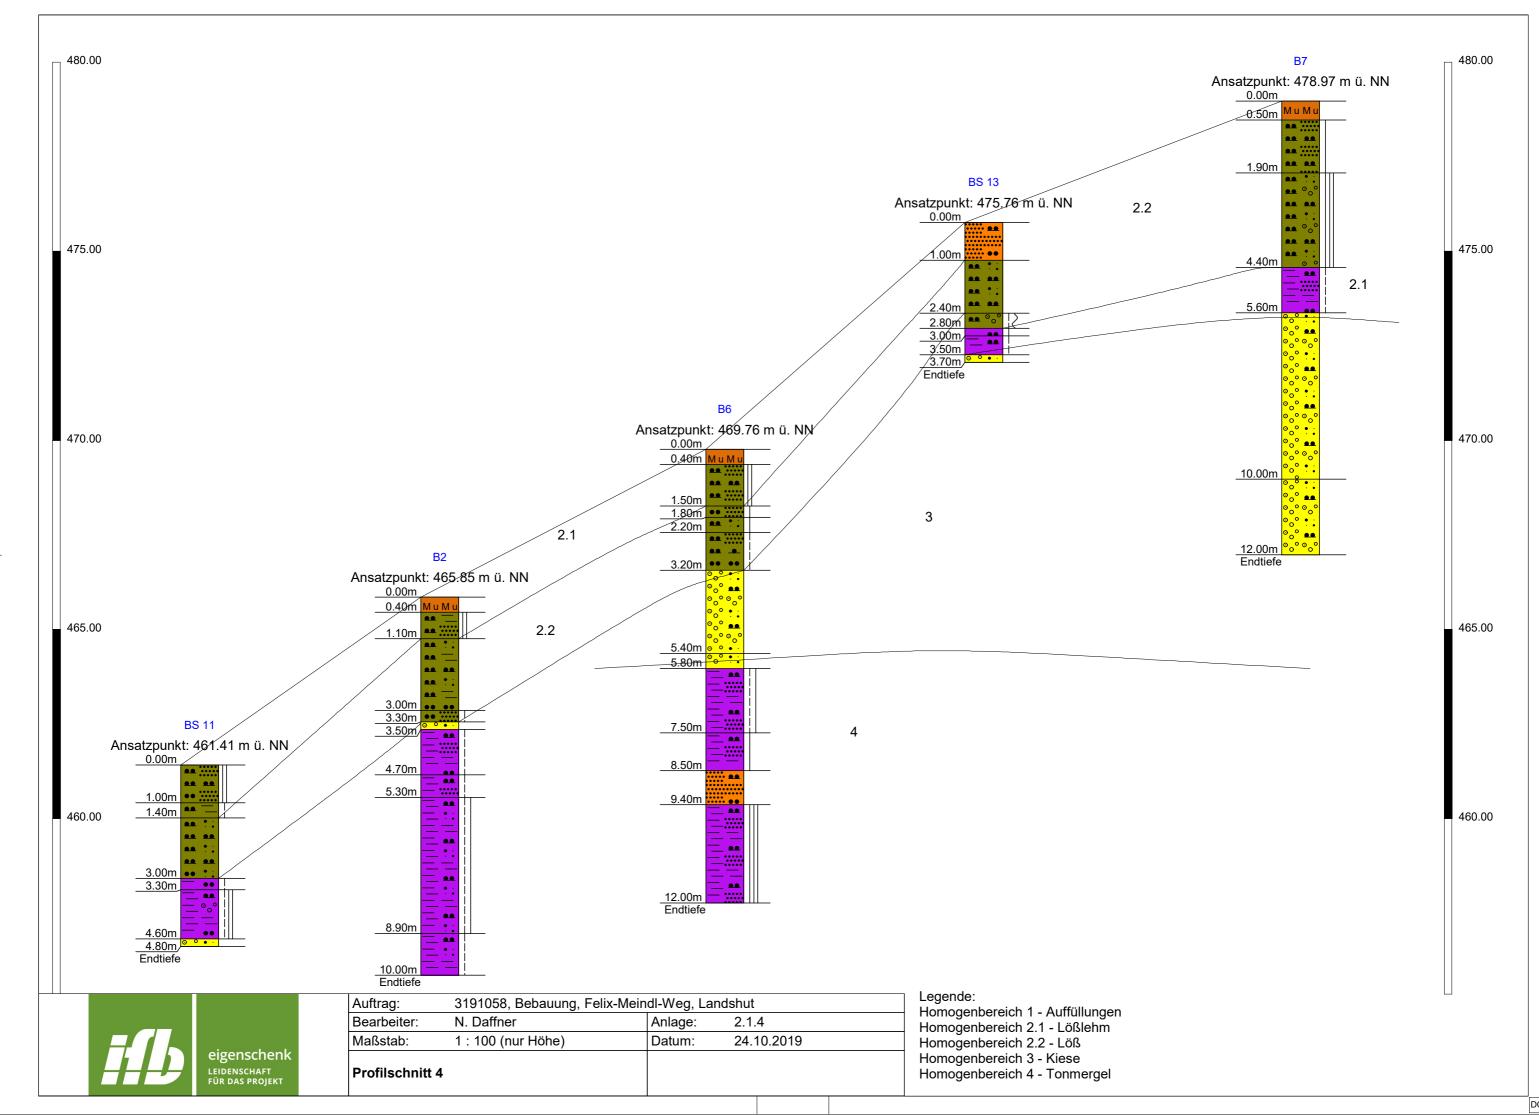


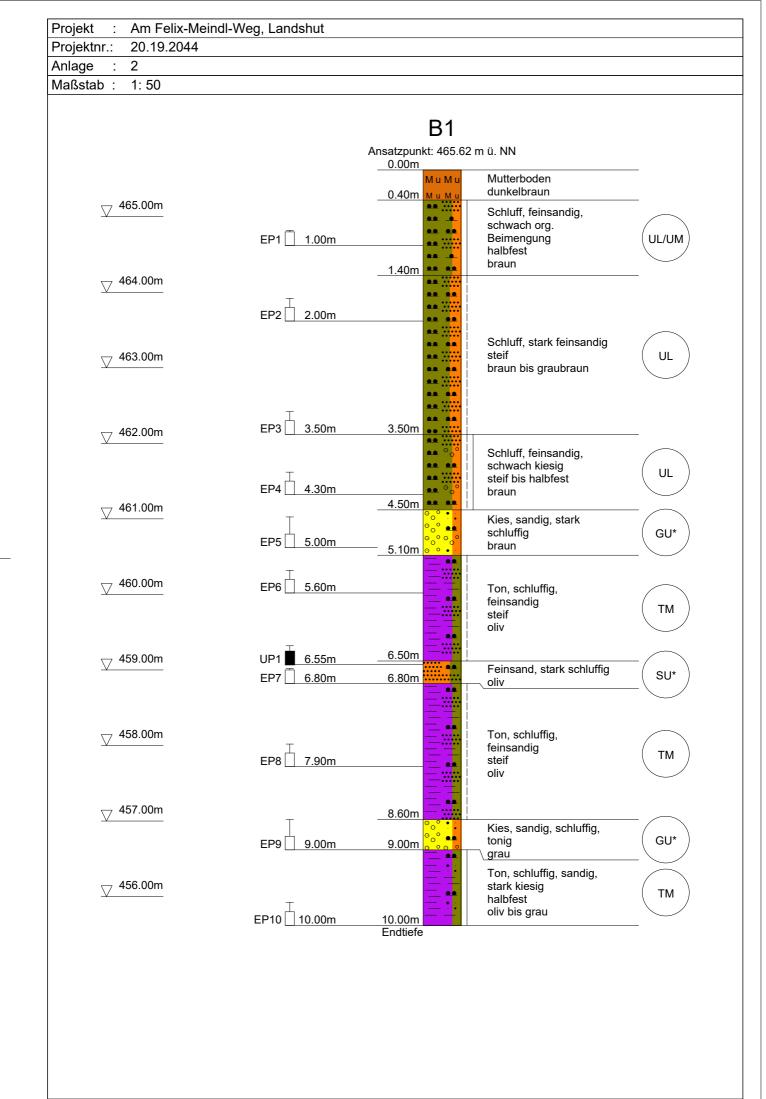


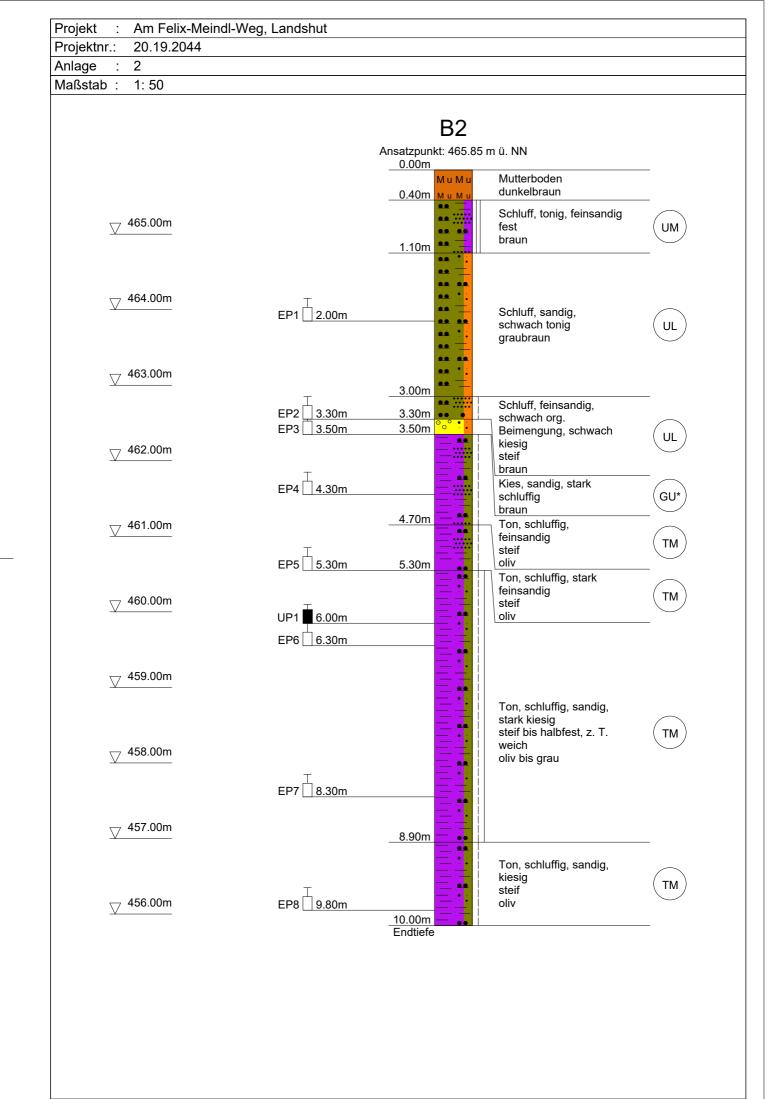


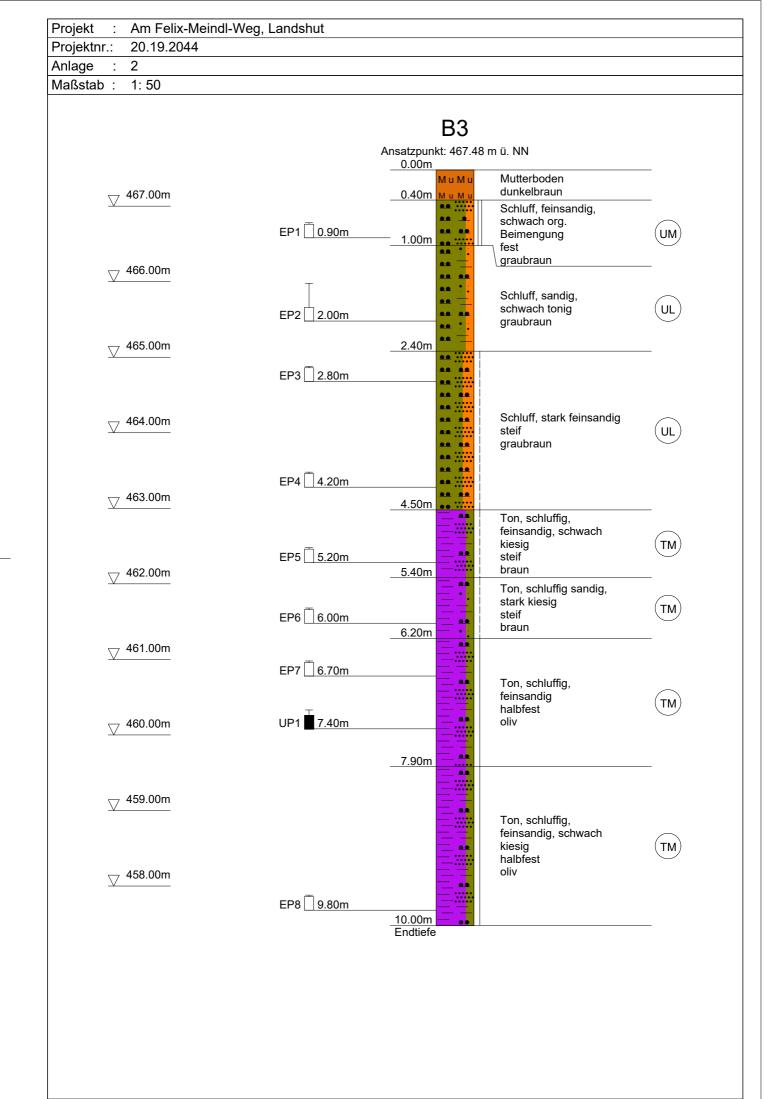

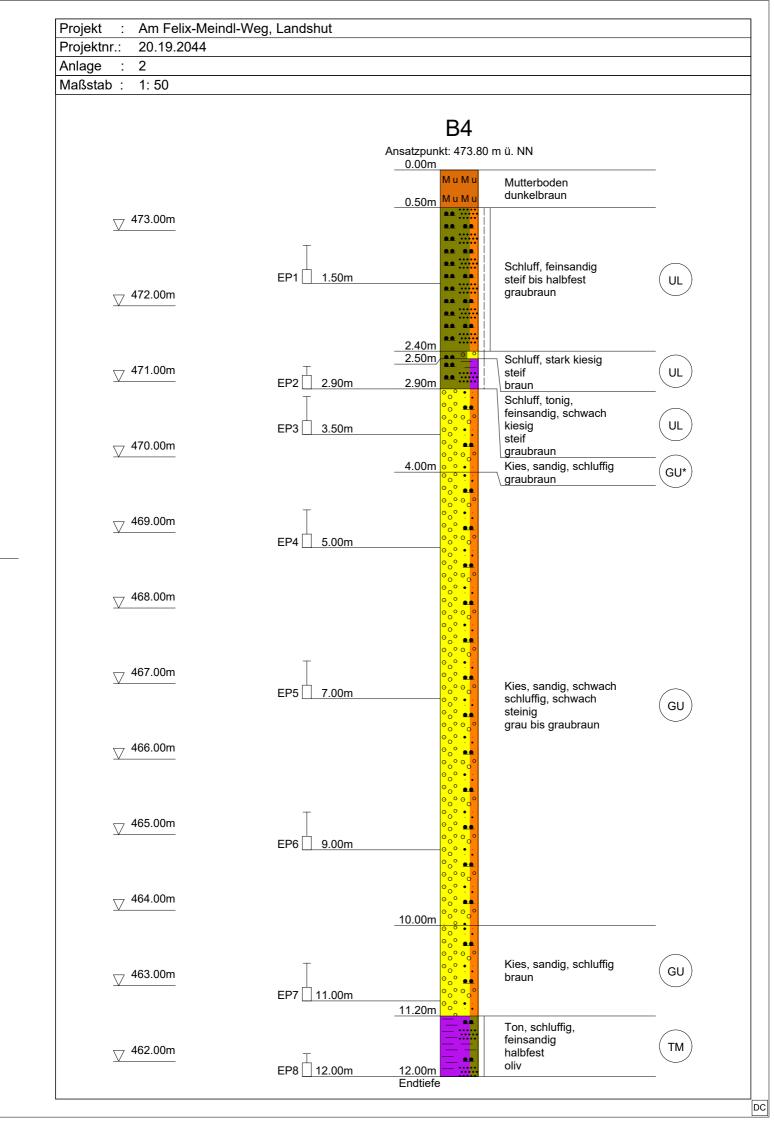

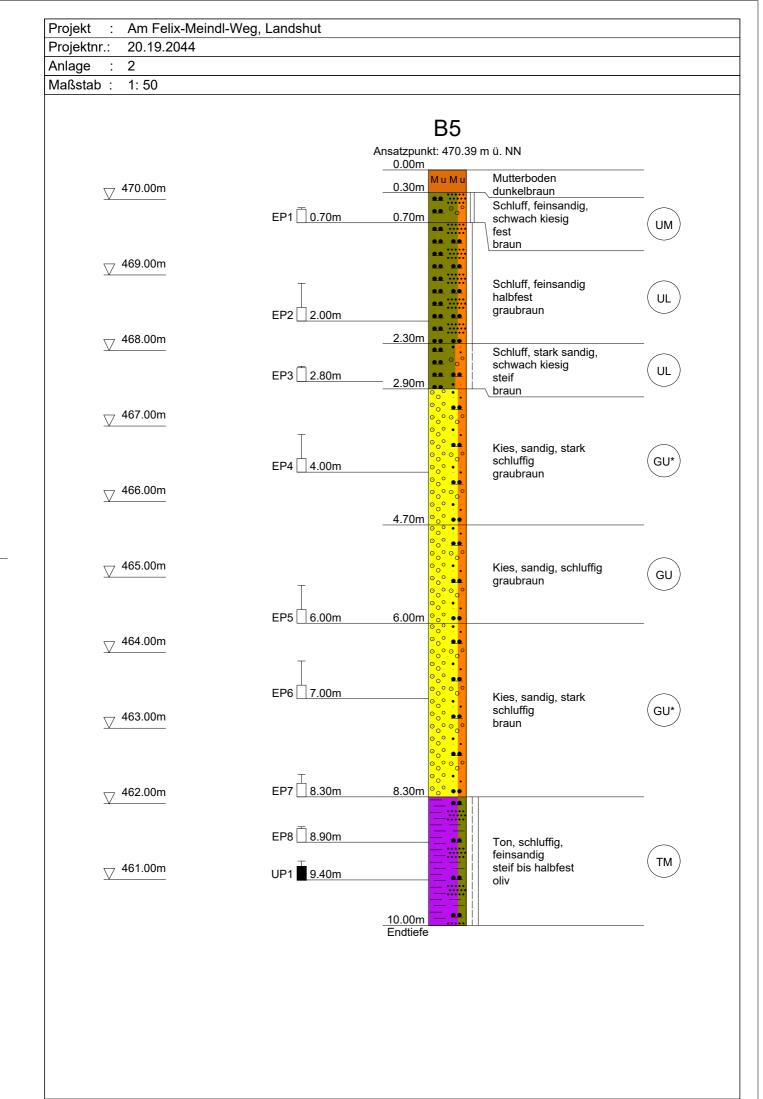


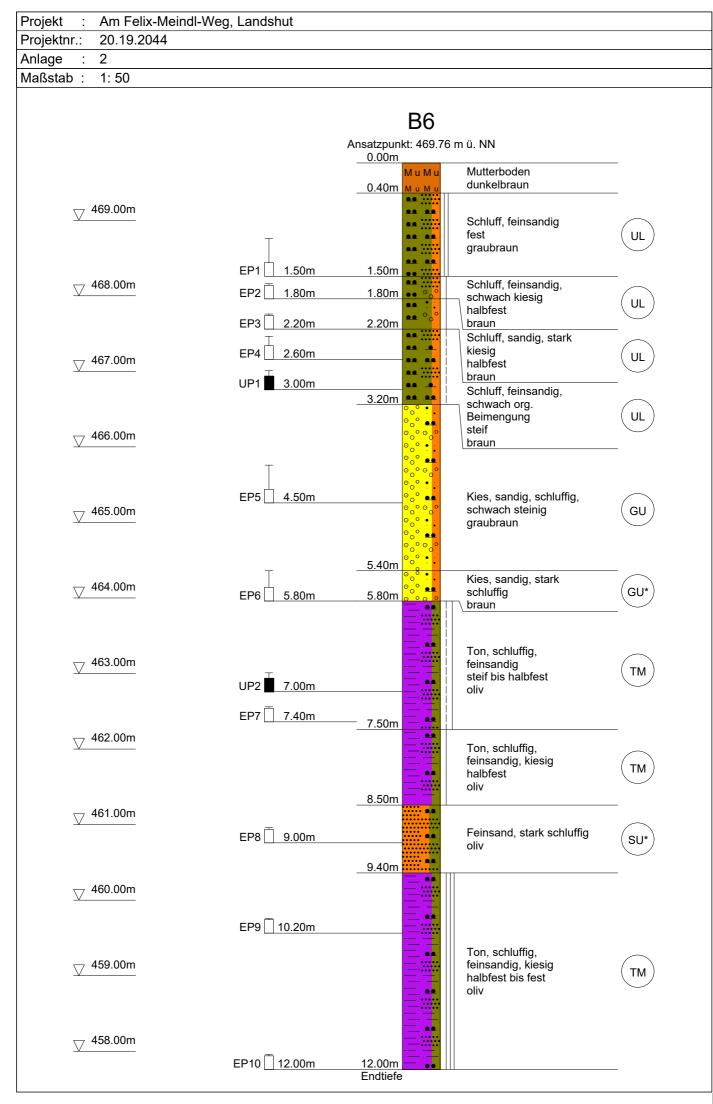

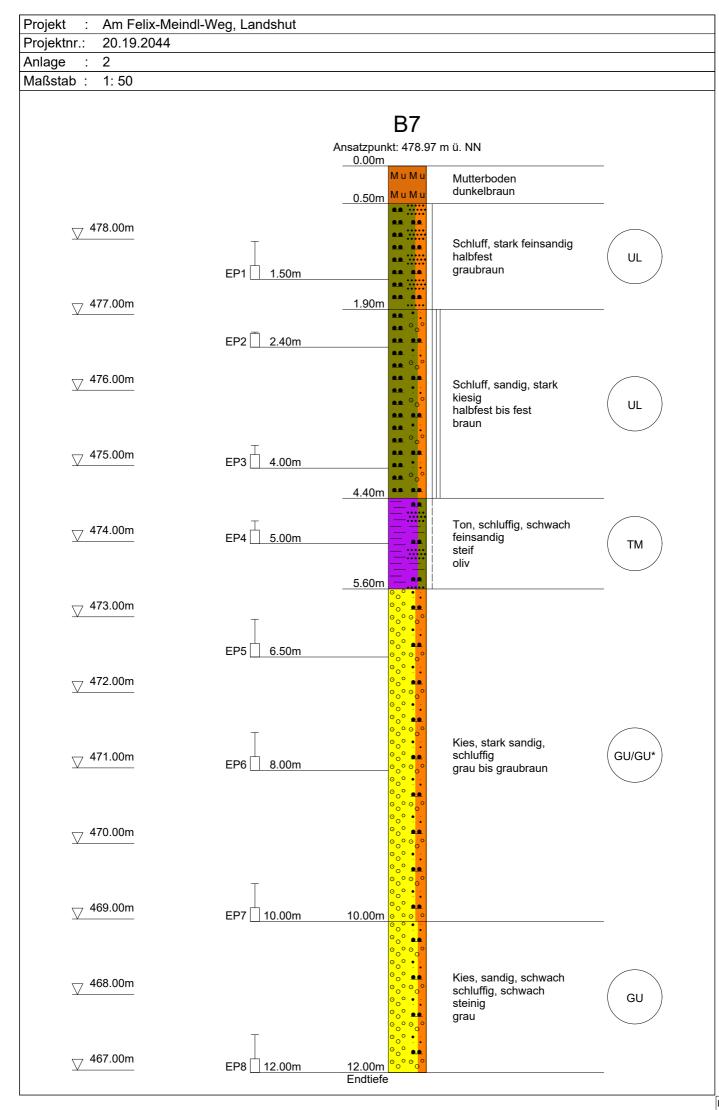




Maßstab:  Zeichnerische	1: 50 Datum: 27.09.2019				
Bearbeiter:	J. Beckmann Anlage: 2.2				
Auftrag:	3191058, Bebauung Felix-Meindl-Weg, Landshut				

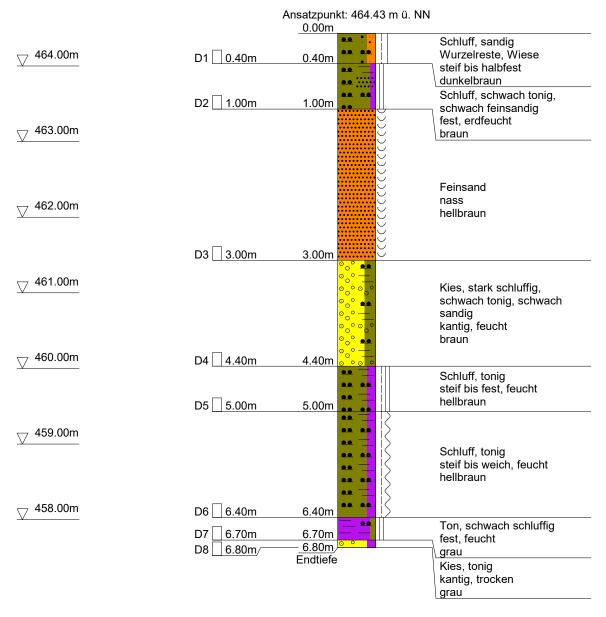




Auftrag:	3191058, Bebauung Felix-Meindl-Weg, Landshut		
Bearbeiter:	J. Beckmann Anlage: 2.2		
Maßstab:	1: 50	Datum:	27.09.219

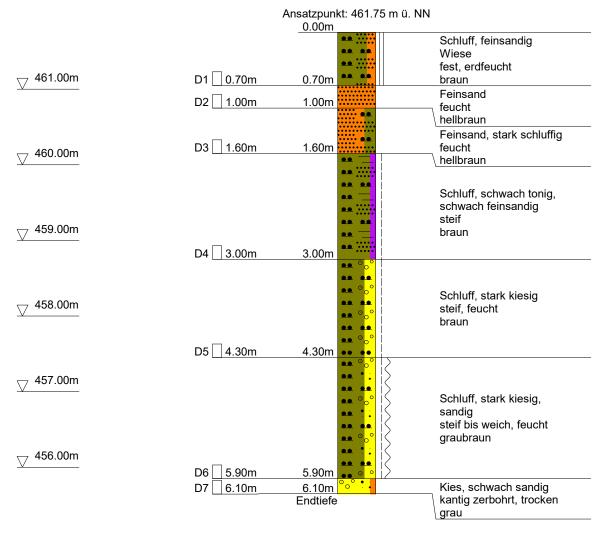




Auftrag:	3191058, Bebauung Felix-Meindl-Weg, Landshut			
Bearbeiter:	J. Beckmann Anlage: 2.2			
Maßstab:	1: 50	Datum:	26.09.2019	

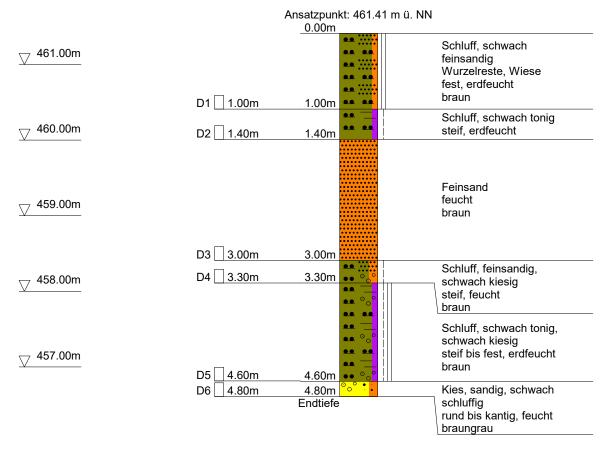




Auftrag:	3191058, Bebauung Felix-Meindl-Weg, Landshut			
Bearbeiter:	J. Beckmann Anlage: 2.2			
Maßstab:	1: 50	Datum:	25.09.2019	

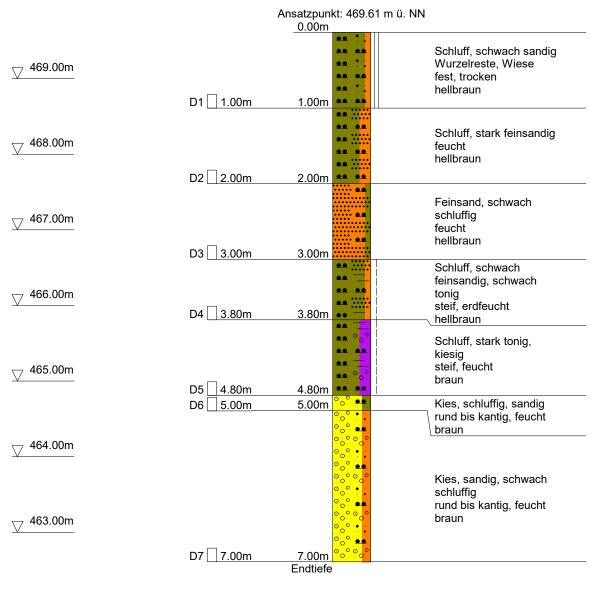




Auftrag:	3191058, Bebauung Felix-Meindl-Weg, Landshut		
Bearbeiter:	J. Beckmann Anlage: 2.2		
Maßstab:	1: 50	Datum:	25.09.2019

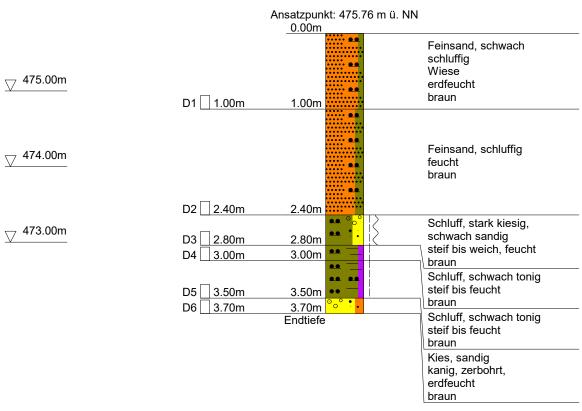



Auftrag:	3191058, Bebauung Felix-Meindl-Weg, Landshut			
Bearbeiter:	J. Beckmann Anlage: 2.2			
Maßstab:	1: 50	Datum:	25.09.2019	

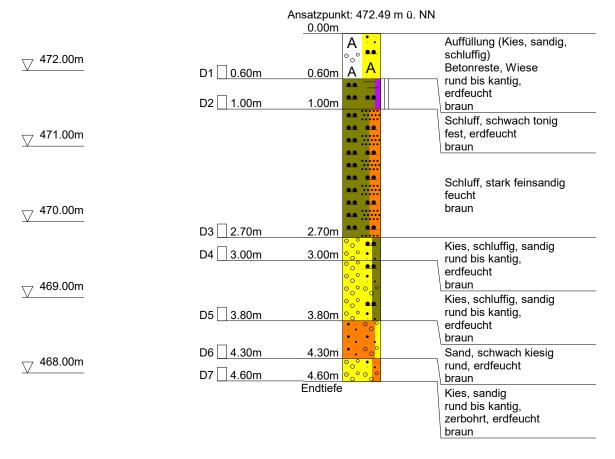




Auftrag:	3191058, Bebauung Felix-Meindl-Weg, Landshut			
Bearbeiter:	J. Beckmann Anlage: 2.2			
Maßstab:	1: 50	Datum:	26.09.2019	

### **BS 15**

Zeichnerische Darstellung von Bodenprofilen nach DIN 4023

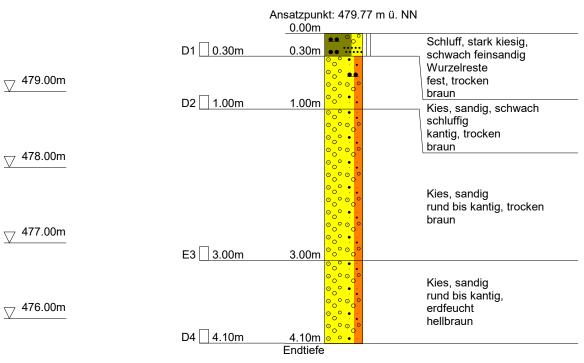




Auftrag:	3191058, Bebauung, Felix-Meindl-Weg, Landshut			
Bearbeiter:	J. Beckmann	Anlage:	2.3	
Maßstab:	1: 50	Datum:	27.09.2019	

Rammsondierungen nach DIN EN 22746-2

		FÜR DAS PROJEKT		
Tiefe	<b>N</b> 10	Tiefe	<b>N</b> 10	
0.10	3	6.10	9	
0.20	4	6.20	9	
0.30	5	6.30	10	
0.40	4	6.40	11	
0.50	3	6.50	10	
0.60	2	6.60	11	
0.70	2	6.70	15	
0.80	2	6.80	15	
0.90	3	6.90	13	
1.00	3	7.00	15	
1.10	3	7.10	16	
1.20	3	7.20	15	
1.30	3	7.30	14	
1.40	3	7.40	10	
1.50	3	7.50	13	
1.60	3	7.60	17	
1.70	3	7.70	19	
1.80	4	7.80 7.90	22	
1.90	3		23	
2.00	3	8.00 8.10	21 15	
2.20	3	8.20	17	
2.30	3	8.30	16	
2.40	3	8.40	14	
2.50	3	8.50	11	
2.60	2	8.60	10	
2.70	2	8.70	12	
2.80	2	8.80	9	
2.90	2	8.90	12	
3.00	2	9.00	18	
3.10	2	9.10	14	
3.20	2	9.20	13	
3.30	2	9.30	12	
3.40	3	9.40	14	
3.50	2	9.50	16	
3.60	3	9.60	22	
3.70	5	9.70	21	
3.80	6	9.80	20	
3.90	5	9.90	23	
4.00	5	10.00	23	
4.10	4			
4.20	4			
4.30	4			
4.40	2			
4.50 4.60	3			
4.70	3			
4.80	4			
4.90	4			
5.00	5			
5.10	4			
5.20	5			
5.30	5			
5.40	6			
5.50	6			
5.60	7			
5.70	7			
5.80	8			
5.90	8			

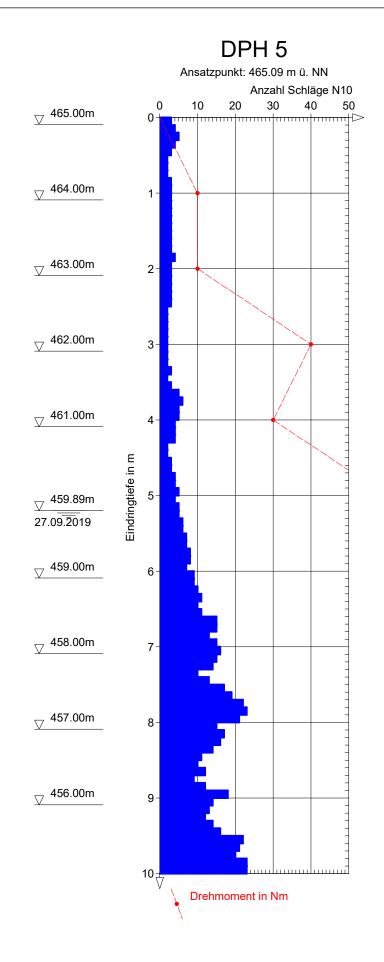




Auftrag:	3191058, Bebauung, Felix-Meindl-Weg, Landshut			
Bearbeiter:	J. Beckmann	Anlage:	2.3	
Maßstab:	1: 50	Datum:	26.09.2019	

#### Rammsondierungen nach DIN EN 22746-2

		LEID FÜR	DENSCHAFT DAS PROJE	кт
Tiefe	<b>N</b> 10	Tiefe	<b>N</b> 10	Г
0.10	3	6.10	9	
0.20	4	6.20	10	
0.30	4	6.30	11	
0.40	5	6.40	11	
0.50	4	6.50	11	
0.60	3	6.60	12	
0.70	4	6.70	18	
0.80	4	6.80	25	
0.90	4	6.90	100	
1.00	4	0.00		
1.10	3			
1.20	3			
1.30	3			
1.40	3			
1.50	2			
1.60	2			
1.70	2			
1.80	2			
1.90	2			
2.00	3			
2.10	2			
2.20	2			
2.30	1			
2.40	2			
2.50	2			
2.60	2			
2.70	3			
2.80	3			
2.90	3			
3.00	3			
3.10	1			
3.20	3			
3.30	4			
3.40	6			
3.50	6			
3.60	3			
3.70	2			
3.80	2			
3.90	3			
4.00	2			
4.10	2			
4.20	2			
4.30	2			
	3			
4.40				
4.50	3			
4.60	2			
4.70	2			
4.80	3			
4.90	2			
5.00	2			
5.10	2			
5.20	6			
5.30	6			
5.40	6			
5.50	6			
5.60	6			
5.70	8			
5.80	11			
5.90	15			

17

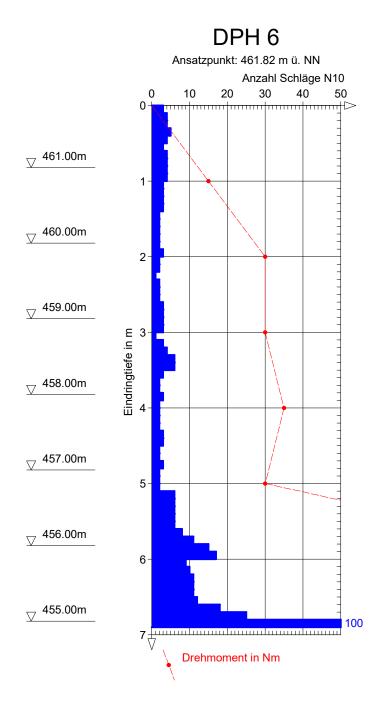




Auftrag:	3191058, Bebauung, Felix-Meindl-Weg, Landshut			
Bearbeiter:	J. Beckmann	Anlage:	2.3	
Maßstab:	1: 50	Datum:	25.09.2019	

Rammsondierungen nach DIN EN 22746-2

		LEIDENSCHAFT FÜR DAS PROJEKT		
Tiefe	<b>N</b> 10	Tiefe	<b>N</b> 10	
0.10	2	6.10	8	
0.20	4	6.20	10	
0.30	6	6.30	6	
0.40	4	6.40	5	
0.50	4	6.50	9	
0.60	4	6.60	9	
0.70	4	6.70	8	
0.80	3	6.80	7	
0.90	4	6.90	8	
1.00	3	7.00	12	
1.10	4	7.10	11	
1.20	4	7.20	14	
1.30	4	7.30	12	
1.40	3	7.40	12	
1.50	3	7.50	9	
1.60	4	7.60	8	
1.70	3	7.70	9	
1.80	2	7.80	8	
1.90	2	7.90	8	
2.00	3	8.00	10	
2.10	4	8.10	9	
2.20	5	8.20	11	
2.30	6	8.30	12	
2.40	8	8.40	11	
	9		12	
2.50	9	8.50		
2.60	9	8.60	15 13	
2.70		8.70		
2.80	10	8.80	13	
2.90	11	8.90	11	
3.00	10	9.00	11	
3.10	10	9.10	8	
3.20	10	9.20	10	
3.30	10	9.30	5	
3.40	9	9.40	4	
3.50	8	9.50	5	
3.60	8	9.60	4	
3.70	9	9.70	5	
3.80	9	9.80	5	
3.90	11	9.90	6	
4.00	12	10.00	7	
4.10	12			
4.20	10			
4.30	10			
4.40	10			
4.50	9			
4.60	10			
4.70	9			
4.80	9			
4.90	10			
5.00	9			
5.10	7			
5.20	7			
5.30	6			
5.40	7			
5.50	9			
5.60	9			
5.70	10			
5.80	9			
5.90	9			

10

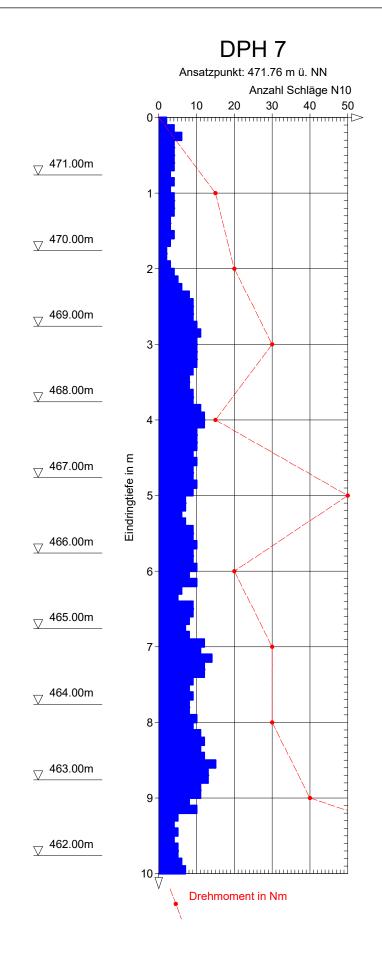




Auftrag:	3191058, Bebauung, Felix-Meindl-Weg, Landshut		
Bearbeiter:	J. Beckmann	Anlage:	2.3
Maßstab:	1: 50	Datum:	25.09.2019

Rammsondierungen nach DIN EN 22746-2

		LEIDENSCHAFT FÜR DAS PROJEKT		
Tiefe	<b>N</b> 10	Tiefe	<b>N</b> 10	
0.10	2	6.10	7	
0.20	3	6.20	6	
0.30	4	6.30	7	
0.40	3	6.40	8	
0.50	3	6.50	8	
0.60	4	6.60	8	
0.70	4	6.70	9	
0.80	3	6.80	9	
0.90	3	6.90	11	
1.00	4	7.00	11	
1.10	4	7.10	10	
1.20	4	7.20	10	
1.30	4	7.30	10	
1.40	4	7.40	10	
1.50	3	7.50	11	
1.60	4	7.60	11	
1.70	3	7.70	12	
1.80	3	7.80	11	
1.90	3	7.90	12	
2.00	4	8.00	11	
	4		9	
2.10		8.10	9	
2.20	3	8.20	9	
2.30	4	8.30		
2.40	3	8.40	11	
2.50		8.50	12	
2.60	3	8.60	12	
2.70	2	8.70	11	
2.80	2	8.80	12	
2.90	2	8.90	9	
3.00	3	9.00	12	
3.10	2	9.10	12	
3.20	2	9.20	12	
3.30	4	9.30	13	
3.40	11	9.40	15	
3.50	9	9.50	15	
3.60	11	9.60	13	
3.70	12	9.70	12	
3.80	12	9.80	12	
3.90	12	9.90	12	
4.00	15	10.00	13	
4.10	16			
4.20	20			
4.30	18			
4.40	17			
4.50	14			
4.60	12			
4.70	14			
4.80	15			
4.90	16			
5.00	15			
5.10	12			
5.20	10			
5.30	9			
5.40	11			
5.50	14			
5.60	12			
5.70	8			
5.80	9			
5.90	7			

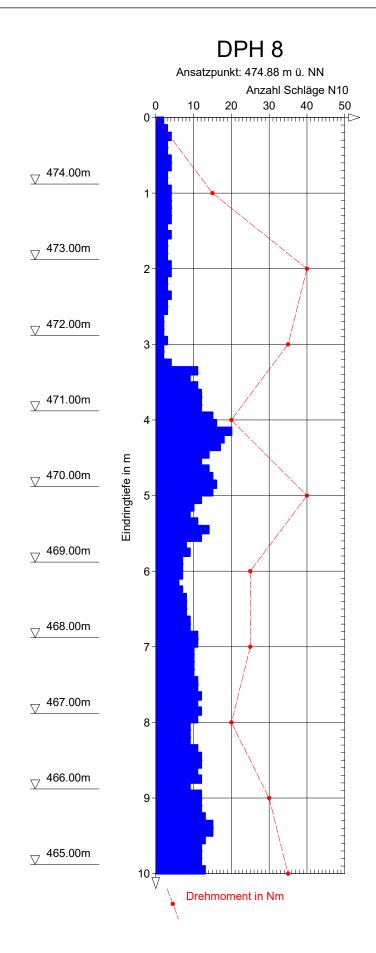




Auftrag:	3191058, Bebauung, Felix-Meindl-Weg, Landshut		
Bearbeiter:	J. Beckmann	Anlage:	2.3
Maßstab:	1: 50	Datum:	25.09.2019

Rammsondierungen nach DIN EN 22746-2

		LEIDENSCHAFT FÜR DAS PROJEKT		
Tiefe	<b>N</b> 10	Tiefe	<b>N</b> 10	
0.10	2	6.10	7	
0.20	6	6.20	8	
0.30	7	6.30	8	
0.40	8	6.40	8	
0.50	8	6.50	9	
0.60	7	6.60	8	
0.70	7	6.70	9	
0.80	8	6.80	10	
0.90	6	6.90	12	
1.00	4	7.00	14	
1.10	3	7.10	11	
1.20	1	7.20	12	
1.30	2	7.30	11	
1.40	5	7.40	9	
1.50	5	7.50	11	
1.60	6	7.60	11	
1.70	6	7.70	9	
1.80	5	7.80	10	
1.90	5	7.90	9	
2.00	6	8.00	10	
2.10	6	8.10	7	
2.20	6	8.20	7	
2.30	8	8.30	7	
2.40	8	8.40	4	
2.50	7	8.50	3	
2.60	7	8.60	3	
2.70	8	8.70	4	
2.80	7	8.80	5	
2.90	5	8.90	6	
3.00	4	9.00	7	
3.10	4	9.10	7	
3.20	5	9.20	7	
3.30	6	9.30	7	
3.40	6	9.40	8	
3.50	5	9.50	8	
3.60	5	9.60	10	
3.70	5	9.70	10	
3.80	7	9.80	10	
3.90	7	9.90	12	
4.00	7	10.00	12	
4.10	5	10.00	12	
4.10	4			
4.30	5			
4.40				
	5			
4.50	5			
4.60	5			
4.70	6			
4.80	6			
4.90	6			
5.00	7			
5.10	6			
5.20	6			
5.30	8			
5.40	10			
5.50	11			
5.60	10			
5.70	11			
5.80	10			
5.90	8			

10

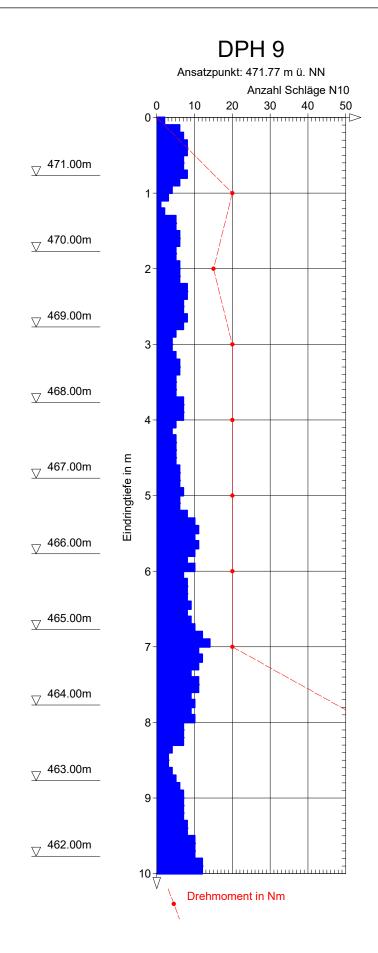



Auftrag: 3191058, Bebauung, Felix-Meindl-Weg, Landshut

Bearbeiter: J. Beckmann Anlage: 2.3

Maßstab: 1: 50 Datum: 25.09.2019

Rammsondierungen nach DIN EN 22746-2

Tiefe	<b>N</b> 10	Tiefe	<b>N</b> 10
0.10	1	6.10	18
0.20	4	6.20	15
0.30	4	6.30	11
0.40	4	6.40	9
0.50	4	6.50	9
0.60	4	6.60	9
0.70	5	6.70	8
0.80	6	6.80	8
0.90	4	6.90	6
1.00	5	7.00	7
1.10	4	7.10	7
1.20	4	7.20	7
1.30	4	7.30	7
1.40	4	7.40	8
1.50	5	7.50	8
1.60	4	7.60	8
1.70	4	7.70	8
1.80	4	7.80	8
1.90	4	7.90	9
2.00	3	8.00	8
2.10	3	8.10	8
2.20	3	8.20	7
2.30	3	8.30	7
2.40	2	8.40	8
2.50	2	8.50	7
2.60	2	8.60	10
2.70	3	8.70	16
2.80	2	8.80	16
2.90	3	8.90	12
3.00	6	9.00	9
3.10	8	9.10	8
3.20	9	9.20	7
3.30	7	9.30	5
3.40	7	9.40	7
3.50	8	9.50	9
3.60	7	9.60	9
3.70	7	9.70	8
3.80	8	9.80	7
3.90	10	9.90	9
4.00	10	10.00	9
4.10	9		
4.20	9		
4.30	11		
4.40	13		
4.50	4-		

4.50

4.60 4.70

4.80

4.90

5.00

5.10

5.20

5.30

5.40

5.50

5.60

5.70

5.80

5.90

6.00

15 13

16

15

15

12

11

9 6

5

5


6

8

10

15

20

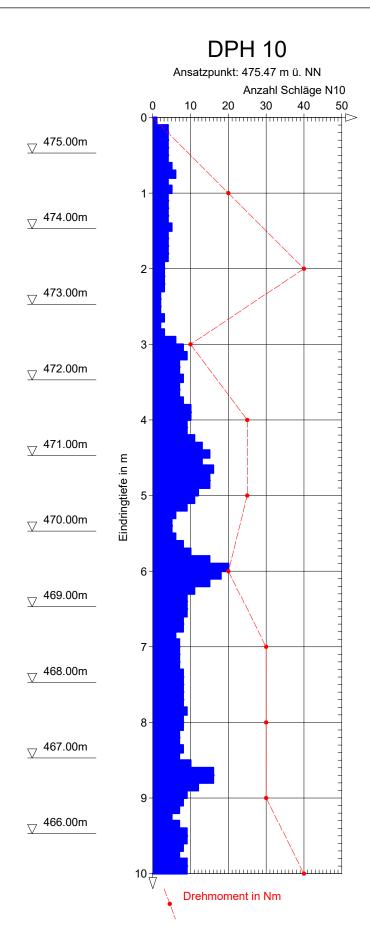




Auftrag:	3191058, Bebauung, Felix-Meindl-Weg, Landshut		
Bearbeiter:	J. Beckmann	Anlage:	2.3
Maßstab:	1: 50	Datum:	26.09.2019

Rammsondierungen nach DIN EN 22746-2

		FÜR	DAS PROJEKT
Tiefe	<b>N</b> 10	Tiefe	<b>N</b> 10
0.10	3	6.10	13
0.20	4	6.20	16
0.30	4	6.30	21
0.40	5	6.40	16
0.50	3	6.50	15
0.60	4	6.60	14
0.70	3	6.70	12
0.80	3	6.80	13
0.90	3	6.90	16
1.00	4	7.00	16
1.10	5	7.10	14
1.20	5	7.20	15
1.30	4	7.30	16
1.40	4	7.40	18
1.50	3	7.50	19
1.60	3	7.60	20
1.70	2	7.70	19
1.80	2	7.80	16
1.90	2	7.90	16
2.00	2	8.00	16
2.10	2	8.10	20
2.20	4	8.20	17
2.30	5	8.30	15
2.40	6	8.40	15
2.50	5	8.50	26
2.60	7	8.60	26
2.70	7	8.70	29
2.80	8	8.80	25
2.90	7	8.90	28
3.00	8	9.00	27
3.10	6	9.10	29
3.20	5	9.20	25
3.30	6	9.30	24
3.40	7	9.40	15
3.50	9	9.50	12
3.60	8	9.60	12
3.70	8	9.70	14
3.80	11	9.80	13
3.90	11	9.90	14
4.00	11	10.00	18
4.10	5		
4.20	5		
4.30	6		
4.40	8		
4.50	11		
4.60	12		
4.70	13		
4.80	14		
4.90	16		
5.00	13		
5.10	13		
5.20	15		
5.30	19		
5.40	17		
5.50	18		
5.60	19		
5.70	17		
5.80	13		
5.90	12		

6.00

13

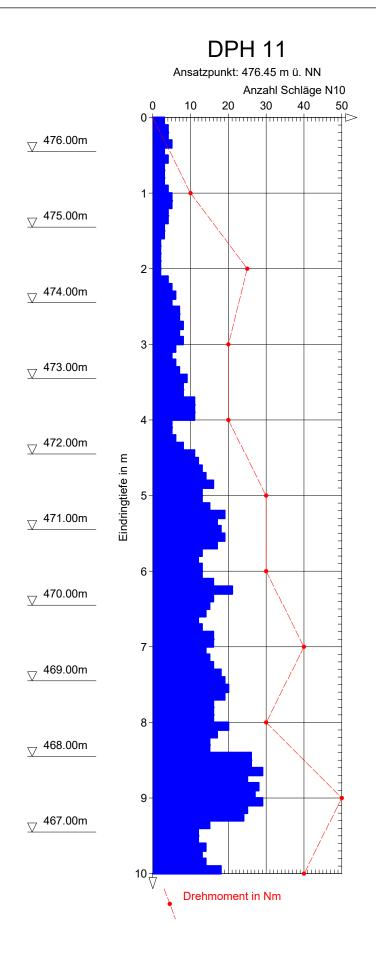




Auftrag:	3191058, Bebauung, Felix-Meindl-Weg, Landshut			
Bearbeiter:	J. Beckmann	Anlage:	2.3	
Maßstab:	1: 50	Datum:	26.09.2019	

Rammsondierungen nach DIN EN 22746-2

		LEIDENSCHAFT FÜR DAS PROJEKT		
Tiefe	<b>N</b> 10	Tiefe	<b>N</b> 10	
0.10	3	6.10	7	
0.20	6	6.20	9	
0.30	10	6.30	7	
0.40	9	6.40	5	
0.50	9	6.50	8	
0.60	6	6.60	10	
0.70	6	6.70	8	
0.80	5	6.80	6	
0.90	8	6.90	5	
1.00	11	7.00	10	
1.10	12	7.10	13	
1.20	13	7.20	12	
1.30	12	7.30	8	
1.40	11	7.40	14	
1.50	9	7.50	13	
1.60	7	7.60	13	
1.70	7	7.70	11	
1.80	5	7.80	9	
1.90	5	7.90	9	
2.00	6	8.00	10	
2.10	7	8.10	9	
2.20	7	8.20	8	
2.30	6	8.30	10	
2.40	7	8.40	12	
2.50	8	8.50	9	
2.60	5	8.60	10	
2.70	5	8.70	10	
2.80	7	8.80	6	
2.90	5	8.90	7	
3.00	8	9.00	8	
3.10	9	9.10	11	
3.20	9	9.20	14	
3.30	8	9.30	12	
3.40	8	9.40	11	
3.50	8	9.50	9	
3.60	7	9.60	9	
3.70	7	9.70	11	
3.80	8	9.80	12	
3.90	8	9.90	14	
4.00	9	10.00	15	
4.10	7	10.00	13	
4.10	7			
4.20	9			
4.40	8			
4.50				
4.60	5			
4.70	9			
4.80	9			
	11			
5.00	9			
	9			
5.20	9			
5.30				
5.40	7			
5.50				
5.60	8 10			
5.70	10 g			
5.80	8 9			
5.90	7			

10

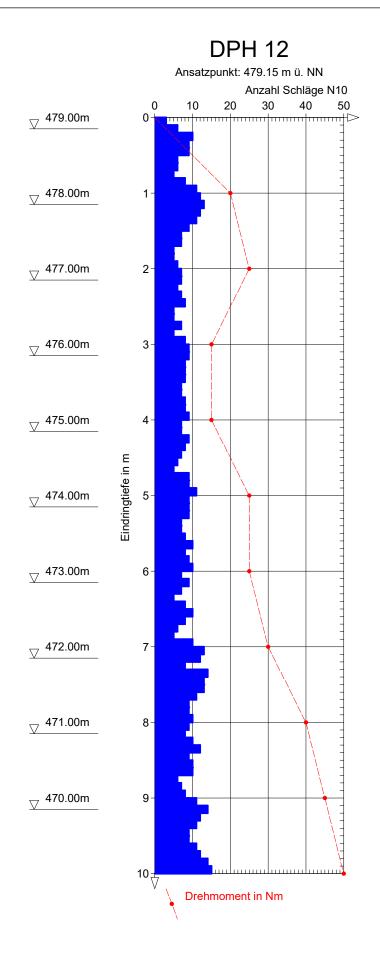

Kopfblatt nach DIN 4022 zum Schichtenverzeichnis Archiv-Nr: 20.19.2044 Anlage: 3 für Bohrungen Aktenzeichen: 20.19.2044 Bericht:

Baugrundbohrung

Anzahl der Seiten des Schichtenverzeichnisses:

4

Anzahl der Testberichte und ähnliches:

2 Bohrung Nr. B1 Zweck: Untergrunderkundung

Ort: Landshut

Lage (Topographische Karte M = 1 : 25000): Nr: -Rechts: Hoch: Lotrecht Richtung:-

Höhe des a) zu NN 465.62 m

Ansatzpunktes b) zu m gleich Gelände

3 Lageskizze (Maßstab M 1: 0)

1 Objekt Am Felix-Meindl-Weg, Landshut

Bemerkung: -

4 Auftraggeber: IFB Eigenschenk GmbH

Fachaufsicht: IFB Eigenschenk GmbH, Herr Dipl.-Ing. (FH) Markus Piendl

5 Bohrunternehmen: BWF Erkundungs GmbH

gebohrt von: 23.09.2019 bis: 23.09.2019 Tagesbericht-Nr: 20.19.2044 Projekt-Nr: 20.19.2044 Qualifikation: Bohrgeräteführer, Fachkraft DIN EN ISO 22475-1 Geräteführer Lutz Reinhold

Geräteführer: Qualifikation: Geräteführer: Qualifikation:

6 Bohrgerät Typ:Botec-Scheitza RDBS 0123.05.24.13

Baujahr:2013 Bohrgerät Typ:Raupenbohrgerät Baujahr:

7 Messungen und Tests im Bohrloch:

8	Probenübersicht:	Art - Behälter	Anzahl	Aufbewahrungsort
	Bohrproben	KK	5	zum Vorhalten
	Bohrproben	EP	10	BWF Erkundungs GmbH
	Bohrproben			
	Sonderproben	UP	1	BWF Erkundungs GmbH
	Wasserproben			

9.1 9.1 Kurzzeichen 9.1.1 Bohrverfahren 9.1.1.1 Art: BuP BK = Bohrung mit durchgehender Gewinnung gekernter Proben BS =				BuP= I BuP= I I BS = 3 =					BKR= BK mit richtungsorientierter Kernentnahme BKB= BK mit beweglicher Kernumhüllung BKF= BK mit fester Kernumhüllung =			
-	2 Löser dreher					= rammer = drücken				g = schlag = greife		
9.1.2 Bohrwerkzeug 9.1.2.1 Art: EK = Einfachkernrohr DK = Doppelkernrohr TK = Dreifachkernrohr S = Seilkernrohr				VK = H = D = Gr =	VK = Vollkrone H = Hartmetallkrone D = Diamantkrone				= Schne = Spiral = Kiespi = Ventill = Meiße = Sonde	e umpe bohrer el	= = =	
	2 Antrie Gestän Seil				F :	= Hand = Freifall = Vibro			DR HY	= Druck = Hydra		
<b>9.1.2.</b> 3 WS= LS =	Spülh Wasser Luft	ilfe:			DS :	= Sole = Dickspü = Schaum	llung 1		d id	= direkt = indirel		
9.2 E	Bohrtech	nische	Tabeller	ı	_							
Boh	efe in m	m	Bohrve Art	rfahren Lösen	Art	Bohrwe ø mm	rkzeug Antrieb	Spül-	Außen	Verrohrung	Tiefe	Domorkungen
0.00	-		BK	ram	Schap	140	DR	hilfe -	ø mm	ø mm 150	9.00	Bemerkungen
9.3 E	Sohrkror	en				9.4	Gerätefüh		sel			
	1 Nr:		ø Außer		1	—— Nr	Datur Tag/Mo	nat Uh	nrzeit T	iefe	Name Gerätefüh	
	2 Nr:		ø Außer	-			Jahr	•			für E	rsatz
	3 Nr: 4 Nr:		ø Außer ø Außer		/	1 2						
	5 Nr:		ø Außer			3						
	6 Nr:		ø Außer	-		4						
Wass Höchs	er erstm	als an	getroffen	bei erstandm	erfüllung und m, Anstie über Ansatz m Art: <b>Dämr</b>	g bis punkt bei	m u		atzpunkt n Bohrtiefe pis: <b>0.00</b>		Mutterboo	len
Nr	von m	Filterr bis r			Art	Filterschü	ttung bis m	Körnung mm	von m	Sperrsc bis m	hicht Art	OK Peilrohr m über/unter Ansatzpunkt
	11 Sonstige Angaben Kein Wasser angetroffen.  Datum: 23.09.2019 Firmenstempel: Unterschrift:											
												DC

Anlage 3
----------

Bericht:

Az.: 20.19.2044

## Schichtenverzeichnis

	für E	Bohrungen ohne durchge	hende Gev	vinnung voi	n gekernten Prober	1		
Bauvor	haben: Am Felix-Mein	dl-Weg, Landshut						
Bohi	rung Nr. B1				Blatt 3	Datum: 23.09.2 23.09.2	019-	
1		2			3	4	5	6
Bis	a) Benennung der Bod und Beimengungen		Bemerkungen	Entnommene Proben				
na	b) Ergänzende Bemerk	rungen			Sonderproben			
m unter Ansatz-	c) Beschaffenheit nach Bohrgut	d) Beschaffenheit nach Bohrvorgang	e) Farbe		Wasserführung Bohrwerkzeuge Kernverlust	Art	Nr	Tiefe in m (Unter-
punkt	f) Übliche Benennung	g) Geologische Benennung	h) Gruppe	i) Kalk- gehalt	Sonstiges			kante)
	a) Mutterboden							
0.40	b)							
0.40	c)	d) leicht zu bohren	e) dunke	Ibraun				
	f)	g)	h)	i)				
	a) Schluff, feinsandig,			EP	1	0.80 -1.00		
1.40	b)							
	c) halbfest	e) braun						
	f)	g)	h) UL/ UM	i)				
	a) Schluff, stark feinsa		EP EP	3	1.70 -2.00 3.20			
3.50	b)		EP	3	-3.50			
5.50	c) steif  d) leicht zu bohren e) braun bis graubraun							
	f)	g)	h) <b>UL</b>	i)				
	a) Schluff, feinsandig,			EP	4	4.00 -4.30		
4.50	b)							
4.50	c) steif bis halbfest	d) mittelschwer zu bohren	e) braun					
	f)	g)	h) <b>UL</b>	i)				
	a) Kies, sandig, stark s		EP	5	4.60 -5.00			
5.10	b)							
อ.เบ	c)	d) schwer zu bohren	e) braun					
	f)	g)	h) <b>GU</b> *	i)				

Anlage 3	3
----------	---

Bericht:

Az.: 20.19.2044

#### Schichtenverzeichnis

	fü	r Bohrungen ohne durchge	ehende Ge	winnung vo	on gekernten Prober	1		
Bauvor	haben: Am Felix-Me	indl-Weg, Landshut						
Boh	rung Nr. B1				Blatt 4	23.09.2 23.09.2	2019-	
1		2			3	4	5	6
Bis	a) Benennung der Bo und Beimengunge	n			Bemerkungen	Entnommene Proben		
m	b) Ergänzende Beme	erkungen			Sonderproben			Tiefe
m unter Ansatz-					Wasserführung Bohrwerkzeuge Kernverlust	Art	Nr	Tiefe in m (Unter-
punkt	f) Übliche Benennung	g) Geologische Benennung	h) Gruppe	i) Kalk- gehalt	Sonstiges			kante)
	a) Ton, schluffig, feir	nsandig				EP	6	5.30 -5.60
6.50	b)							
6.50	c) steif	d) mittelschwer zu bohren	e) oliv					
	f)	g)	h) <b>TM</b>	i)				
	a) Feinsand, stark sc	hluffig	•	•		UP	1	6.30 -6.55
	b)		EP	7	6.60 -6.80			
6.80	c)	e) oliv						
	f)							
	a) Ton, schluffig, feir		EP	8	7.60 -7.90			
	b)							
8.60	c) steif	e) oliv						
	f)	g)	h) <b>TM</b>	i)				
	a) Kies, sandig, schlu	uffig, tonig		EP	9	8.60 -9.00		
0.00	b)							
9.00	c)	d) schwer zu bohren	e) grau					
	f)	g)	h) <b>GU</b> *	i)				
	a) Ton, schluffig, san	ndig, stark kiesig	1	1	Kein Wasser angetroffen.	EP	10	9.70 -10.00
40.55	b)							
10.00 ndtiefe	c) halbfest	d) schwer zu bohren	e) oliv b	is grau				
.1411616	f)	g)	h) <b>TM</b>	i)	1			

Kopfblatt nach DIN 4022 zum Schichtenverzeichnis für Bohrungen Baugrundbohrung

1 Objekt Am Felix-Meindl-Weg, Landshut Anzahl der Seiten des Schichtenverzeichnisses: 4

Anzahl der Testberichte und ähnliches:

2 Bohrung Nr. B2 Zweck: Untergrunderkundung

Ort: Landshut

Lage (Topographische Karte M = 1 : 25000):

Rechts: Hoch: Lotrecht Richtung:-

Höhe des a) zu NN 465.85 m

Ansatzpunktes b) zu - m gleich Gelände

3 Lageskizze (Maßstab M 1: 0)

Bemerkung: -

4 Auftraggeber: IFB Eigenschenk GmbH

Fachaufsicht: IFB Eigenschenk GmbH, Herr Dipl.-Ing. (FH) Markus Piendl

5 Bohrunternehmen: BWF Erkundungs GmbH

gebohrt von: 19.09.2019 bis: 23.09.2019 Tagesbericht-Nr: 20.19.2044 Projekt-Nr: 20.19.2044
Geräteführer: Lutz Reinhold Qualifikation: Bohrgeräteführer, Fachkraft DIN EN ISO 22475-1

Geräteführer: Qualifikation:
Geräteführer: Qualifikation:

6 Bohrgerät Typ:Botec-Scheitza RDBS 0123.05.24.13

Bohrgerät Typ:Raupenbohrgerät Baujahr:

7 Messungen und Tests im Bohrloch:

8 Probenübersicht:		Art - Behälter	Anzahl	Aufbewahrungsort
	Bohrproben	KK	5	zum Vorhalten
	Bohrproben	EP	8	BWF Erkundungs GmbH
	Bohrproben			
	Sonderproben	UP	1	BWF Erkundungs GmbH
	Wasserproben			

Baujahr:2013

9.1 9.1 Kurzzeichen 9.1.1 Bohrverfahren 9.1.1.1 Art:  BK = Bohrung mit durchgehender Gewinnung gekernter Proben =									nahme eweglicher nüllung ester Kernu	-		
-	2 Löser dreher					rammer drücken				g = schlag = greife		
9.1.2 Bohrwerkzeug 9.1.2.1 Art: EK = Einfachkernrohr DK = Doppelkernrohr TK = Dreifachkernrohr S = Seilkernrohr				VK = H = D = Gr =	VK = Vollkrone H = Hartmetallkrone D = Diamantkrone				= Schne = Spiral = Kiespi = Ventill = Meiße = Sonde	e umpe bohrer :I	= = =	
	2 Antrie Gestän Seil				F :	= Hand = Freifall = Vibro			DR HY	= Druck = Hydra		
<b>9.1.2.3</b> WS= LS =	Spülh Wasser Luft	ilfe:			DS :	= Sole = Dickspü = Schaum	ilung 1		d id	= direkt = indirel	<b>k</b> t	
9.2 E	Bohrtech	nische	Tabeller	1								
	efe in m rlänge in l b	m	Bohrve Art	rfahren Lösen	Art	Bohrwe ø mm	erkzeug Antrieb	Spül-   hilfe	Außen ø mm	Verrohrun   Innen   ø mm	g   Tiefe   m	Bemerkungen
0.00	-		BK	ram	Schap	140	DR	-	178	150	9.00	Demerkungen
							0	W-1				
9.3 E	Sohrkror	ien				9.4	Gerätefüh		sel		Nama	
	1 Nr:		ø Außer			—— Nr	Datur Tag/Mo	nat Uh	rzeit T	iefe	Name Gerätefüh	
	<ul><li>2 Nr:</li><li>3 Nr:</li></ul>		ø Außer ø Außer	-			Jahr				für E	rsatz
	4 Nr:		ø Außer									
	5 Nr:		ø Außer			3						
	6 Nr:		ø Außer			4						
Wass Höchs	er erstm	als and	getroffen	bei erstandm	erfüllung und m, Anstie über Ansatz n Art: <b>Dämr</b>	g bis punkt bei	m u	ınter Ansa m m l	n Bohrtiefe	e m Art:		
Nr	von m	Filterr bis r			Art	Filterschü	ittung bis m	Körnung mm	von m	Sperrsc bis m	hicht Art	OK Peilrol m über/un Ansatzpur
	11 Sonstige Angaben Kein Wasser angetroffen.  Datum: 23.09.2019 Firmenstempel: Unterschrift:											
												D

Anlage	3
--------	---

Bericht:

Az.: 20.19.2044

# Schichtenverzeichnis

	tur E	Bohrungen ohne durchge	nende Gev	vinnung voi	n gekernten Proben	1		
Bauvor	haben: Am Felix-Meine	dl-Weg, Landshut						
Bohi	rung Nr. B2				Blatt 3	Datum: 19.09.2 23.09.2	019-	
1		2			3	4	5	6
Bis	a) Benennung der Bode und Beimengungen	Bemerkungen	Е	ntnomme Proben				
m	b) Ergänzende Bemerk	ungen			Sonderproben			
m unter Ansatz-	c) Beschaffenheit nach Bohrgut	d) Beschaffenheit nach Bohrvorgang	e) Farbe		Wasserführung Bohrwerkzeuge Kernverlust	Art	Nr	Tiefe in m (Unter-
punkt	f) Übliche Benennung	g) Geologische Benennung	h) Gruppe	i) Kalk- gehalt	Sonstiges			kante)
	a) Mutterboden							
0.40	b)							
0.40	c)	d) leicht zu bohren	e) dunke	lbraun				
	f)	g)	h)	i)				
	a) Schluff, tonig, feinsa							
1.10	b)							
	c) fest d) schwer zu bohren e) brau							
	f)	g)	h) <b>UM</b>	i)				
	a) Schluff, sandig, sch		EP	1	1.70 -2.00			
	b)							
3.00	c)	d) mittelschwer zu e) graubraun bohren						
	f)	g)	h) <b>UL</b>	i)				
	a) Schluff, feinsandig,		EP	2	3.00 -3.30			
2 20	b)							
3.30	c) steif	d) mittelschwer zu bohren	e) braun					
	f)	g)	h) <b>UL</b>	i)				
	a) Kies, sandig, stark s	chluffig	1	'		EP	3	3.30 -3.50
0.50	b)							
3.50	c)	d) mittelschwer zu bohren	e) braun					
	f)	g)	h) <b>GU</b> *	i)				

Anlage 3
Rericht:

Az.: **20.19.2044** 

## Schichtenverzeichnis

für Bohrungen ohne durchgehende Gewinnung von gekernten Proben

Bauvoi	rhaben: Am Felix-Mein	dl-Weg, Landshut				LDu		
Boh	rung Nr. B2				Blatt 4	Datum 19.09.2 23.09.2	019-	
1		2			3	4	5	6
Bis	a) Benennung der Bod und Beimengungen	Bemerkungen	Entnommene Proben					
m	b) Ergänzende Bemerk		1		Sonderproben Wasserführung			Tiefe
unter Ansatz-	c) Beschaffenheit nach Bohrgut d) Beschaffenheit e) Farbe				Bohrwerkzeuge Kernverlust	Art	Nr	in m (Unter- kante)
punkt	f) Übliche Benennung	g) Geologische Benennung	h) Gruppe	i) Kalk- gehalt	Sonstiges			Kante)
	a) Ton, schluffig, feins	andig				EP	4	4.00 -4.30
4.70	b)							
4.70	c) steif	e) oliv						
	f)	g)	h) <b>TM</b>	i)				
	a) Ton, schluffig, stark		EP	5	5.00 -5.30			
	b)							
5.30	c) steif	e) oliv						
	f)	g)	h) <b>TM</b>	i)				
	a) Ton, schluffig, sand	ig, stark kiesig	1	1		UP	1	5.75 -6.00
	b)					EP	6	6.00 -6.30
8.90	c) steif bis halbfest, z. T. weich	d) schwer zu bohren	e) oliv b	is grau		EP	7	8.00 -8.30
	f)	g)	h) <b>TM</b>	i)				
	a) Ton, schluffig, sand	a) Ton, schluffig, sandig, kiesig						9.50 -9.80
40.00	b)	b)						
10.00 indtiefe	c) steif	d) mittelschwer zu bohren	e) oliv	e) oliv				
	f)	g)	h) <b>TM</b>	i)				

Kopfblatt nach DIN 4022 zum Schichtenverzeichnis für Bohrungen Baugrundbohrung

1 Objekt Am Felix-Meindl-Weg, Landshut Anzahl der Seiten des Schichtenverzeichnisses: 4

Anzahl der Testberichte und ähnliches:

2 Bohrung Nr. B3 Zweck: Untergrunderkundung

Ort: Landshut

Lage (Topographische Karte M = 1 : 25000):

Rechts: Hoch: Lotrecht Richtung:-

Höhe des a) zu NN **467.48** m

Ansatzpunktes b) zu - m gleich Gelände

3 Lageskizze (Maßstab M 1: 0)

Bemerkung: -

4 Auftraggeber: IFB Eigenschenk GmbH

Fachaufsicht: IFB Eigenschenk GmbH, Herr Dipl.-Ing. (FH) Markus Piendl

5 Bohrunternehmen: BWF Erkundungs GmbH

gebohrt von: 17.09.2019 bis: 17.09.2019 Tagesbericht-Nr: 20.19.2044 Projekt-Nr: 20.19.2044
Geräteführer Lutz Reinhold Qualifikation: Bohrgeräteführer, Fachkraft DIN EN ISO 22475-1

Geräteführer: Qualifikation: Geräteführer: Qualifikation:

6 Bohrgerät Typ:Botec-Scheitza RDBS 0123.05.24.13

Bohrgerät Typ:**Raupenbohrgerät** Baujahr:

7 Messungen und Tests im Bohrloch:

8	Probenübersicht:	Art - Behälter	Anzahl	Aufbewahrungsort
	Bohrproben	KK	5	zum Vorhalten
	Bohrproben	EP	8	BWF Erkundungs GmbH
	Bohrproben			
	Sonderproben	UP	1	BWF Erkundungs GmbH
	Wasserproben			

Baujahr:2013

9 Bohrtechnik 9.1 9.1 Kurzzeichen 9.1.1 Bohrverfahren 9.1.1.1 Art: BK = Bohrung mit durchgehender Gewinnung gekernter Proben =					BuP= I BuP= I I BS = 3 =					BKR= BK mit richtungsorientierter Kernentnahme BKB= BK mit beweglicher Kernumhüllung BKF= BK mit fester Kernumhüllung =			
	<b>2</b> Löse drehe					ram = rammend druck = drückend				schlag = schlagend greif = greifend			
9.1.2 Bohrwerkzeug 9.1.2.1 Art: EK = Einfachkernrohr DK = Doppelkernrohr TK = Dreifachkernrohr S = Seilkernrohr					VK = H = D = Gr =	VK = Vollkrone H = Hartmetallkrone D = Diamantkrone				Schn = Schnecke = Spi = Spirale = Kis = Kiespumpe = Ven = Ventilbohrer Mei = Meißel SN = Sonde			
9.1.2.2 Antrieb: G = Gestänge SE = Seil					F :	F = Freifall				DR = Druckluft HY = Hydraulik			
9.1.2.3 Spülhilfe: WS= Wasser LS = Luft					DS :	SS = Sole DS = Dickspülung				d = direkt id = indirekt			
9.2	Bohrtech	nisch	e Tabelleı	1									
Tiefe in m Bohrverfahren Bohrlänge in m Art Lösen				Art	Bohrwe Art ømm		Spül-   hilfe	Verrohrung Außen   Innen ømm   ømm		g   Tiefe   m	Bemerkungen		
0.0		.00	BK	ram	Schap	140	DR	-	178	150	9.00	Demerkungen	
	D shadaya					0.4	Comitto filib	We also					
9.3	9.3 Bohrkronen 9.4 Geräteführer-Wechsel  1 Nr. G Außen/Innen: / Datum Name												
	1 Nr: 2 Nr:		ø Außer ø Außer			Nr	Tag/Mo Jahr	nat Uh	rzeit T	iefe	Gerätefüh	rer Grund rsatz	
	3 Nr:		ø Außer			$-\parallel_{\frac{1}{1}}$	Jaili				iui E	ISALZ	
	4 Nr:		ø Außer			2							
	5 Nr:		ø Außer	n/Innen:	1	3							
	6 Nr:		ø Außer	n/Innen:	1	4							
Wass Höch	10 Angaben über Grundwasser, Verfüllung und Ausbau  Wasser erstmals angetroffen bei m, Anstieg bis m unter Ansatzpunkt  Höchster gemessener Wasserstandn über Ansatzpunkt bei m Bohrtiefe  Verfüllung:10.00 m bis 0.50 m Art: Dämmer von: 0.50 m bis: 0.00 m Art: Mutterboden												
Nr	von m	Filter bis			Art	Filterschü	ttung bis m	Körnung mm	von m	Sperrsc bis m	hicht Art	OK Peilrohr m über/unter Ansatzpunkt	
	11 Sonstige Angaben Kein Wasser angetroffen.  Datum: 17.09.2019 Firmenstempel: Unterschrift:												
												DC	

Anlage	3
--------	---

Bericht:

Az.: 20.19.2044

# Schichtenverzeichnis

5 6 nommene Proben  Tiefe in m
5 6 nommene Proben Tiefe
nommene Proben Tiefe
Proben Tiefe
(Unter-
kante)
1 0.70 -0.90
2 1.50 -2.00
3 2.60 -2.80
4 4.00 -4.20
5 5.00 -5.20

Anlage 3	
Bericht:	

Az.: 20.19.2044

## Schichtenverzeichnis

Bauvor	haben: <b>Am Felix-Mein</b>	dl-Weg, Landshut						
	rung Nr. B3				Blatt 4	Datum: 17.09.2 17.09.2	019-	
1		2			3	4	5	6
a) Benennung der Bodenart und Beimengungen			Bemerkungen	Entnommene Bemerkungen Proben				
m unter Ansatz-	b) Ergänzende Bemerk c) Beschaffenheit	d) Beschaffenheit	e) Farbe		Sonderproben Wasserführung Bohrwerkzeuge Kernverlust	Art	Nr	Tiefe in m
punkt	nach Bohrgut  f) Übliche Benennung	nach Bohrvorgang g) Geologische Benennung	h) Gruppe	i) Kalk- gehalt	Sonstiges			(Unter- kante)
	a) Ton, schluffig sandi	g, stark kiesig				EP	6	5.80 -6.00
	b)							
6.20	c) steif	d) schwer zu bohren	e) braun					
	f)	g)	h) <b>TM</b>	i)				
	a) Ton, schluffig, feins	andig				EP	7	6.50 -6.70
	b)					UP	1	7.15 -7.40
7.90	c) halbfest	d) mittelschwer zu bohren	e) oliv					
	f)	g)	h) <b>TM</b>	i)				
	a) Ton, schluffig, feins	andig, schwach kiesig			Kein Wasser angetroffen.	EP	8	9.60 -9.80
40.00	b)							
10.00 Endtiefe	c) halbfest	d) mittelschwer zu bohren	e) oliv					
	f)	g)	h) <b>TM</b>	i)				

Kopfblatt nach DIN 4022 zum Schichtenverzeichnis Archiv-Nr: 20.19.2044 Anlage: 3 für Bohrungen Aktenzeichen: 20.19.2044 Bericht: Baugrundbohrung 1 Objekt Am Felix-Meindl-Weg, Landshut Anzahl der Seiten des Schichtenverzeichnisses: 4 Anzahl der Testberichte und ähnliches: 2 Bohrung Nr. B4 Zweck: Untergrunderkundung Ort: Landshut Lage (Topographische Karte M = 1 : 25000): Nr: -Rechts: Hoch: Lotrecht Richtung:-Höhe des a) zu NN 473.80 m Ansatzpunktes b) zu m gleich Gelände 3 Lageskizze (Maßstab M 1: 0) Bemerkung: -4 Auftraggeber: IFB Eigenschenk GmbH Fachaufsicht: IFB Eigenschenk GmbH, Herr Dipl.-Ing. (FH) Markus Piendl 5 Bohrunternehmen: BWF Erkundungs GmbH gebohrt von: 18.09.2019 bis: 18.09.2019 Tagesbericht-Nr: 20.19.2044 Projekt-Nr: 20.19.2044 Qualifikation: Bohrgeräteführer, Fachkraft DIN EN ISO 22475-1 Geräteführer Lutz Reinhold Geräteführer: Qualifikation: Geräteführer: Qualifikation: 6 Bohrgerät Typ:Botec-Scheitza RDBS 0123.05.24.13 Baujahr:2013 Bohrgerät Typ:Raupenbohrgerät Baujahr: 7 Messungen und Tests im Bohrloch: 8 Probenübersicht: Art - Behälter Anzahl Aufbewahrungsort Bohrproben KK 6 zum Vorhalten ΕP 8 **BWF Erkundungs GmbH** Bohrproben Bohrproben Sonderproben Wasserproben

9.1 9 9.1.1 9.1.1. BK =	Gewinn	rfahre g mit e ung g		ender Proben	BuP= E BuB = S =	Bohrung m Gewinnung Proben Bohrung m unvollständ Sondierboh	g nichtgek nit Gewinn diger Prob nrungen	ernter ung	BKB= BKF= =	Kernentr BK mit b Kernumh BK mit fe	ewegliche nüllung ester Kernu	r
	2 Löser dreher					ram = rammend druck = drückend				g = schlag = greifei		
9.1.2. EK = DK = TK =	<b>Bohrwe</b> 1 Art: Einfach Doppell Dreifacl Seilkerr	kernro kernro nkern	ohr ohr		VK = H = D = Gr =	Hohlkron Vollkron Hartmet Diaman Greifer Schapp	ie :allkrone tkrone		Schn Spi Kis Ven Mei SN	= Schne = Spiral = Kiespi = Ventill = Meiße = Sonde	e umpe bohrer :I	= = =
	<b>2</b> Antrie Gestän Seil				F =	= Hand = Freifall = Vibro			DR HY	= Druck = Hydra		
<b>9.1.2.</b> WS= LS =	3 Spülh Wasser Luft	ilfe:			DS =	= Sole = Dickspü = Schaum	lung I		d id	= direkt = indire	ĸt	
9.2 E	Bohrtech	nisch	e Tabelle	า								
	iefe in m rlänge ir		Bohrve Art	rfahren Löser	n Art	Bohrwe ø mm	rkzeug Antrieb	Spül- hilfe	Außen ø mm	Verrohrung   Innen   ø mm	g   Tiefe   m	Bemerkungen
0.00		.00	BK	ram	Schap	140	DR	-	178	150	11.00	Demerkungen
02.5	Dobalis and					24	Comitto Sille	way Woods				
	Bohrkror	ien				9.4	Gerätefüh Datur		sei ———	<u> </u>	Name	
	1 Nr:		ø Außer			—— Nr	Tag/Mo Jahr	nat Uh	rzeit Ti	iefe	Gerätefüh	
	<ul><li>2 Nr:</li><li>3 Nr:</li></ul>		ø Außer ø Außer			$ \frac{1}{1}$	Jani				für E	rsatz
	4 Nr:		ø Außer			2						
	5 Nr:		ø Außer			3						
	6 Nr:		ø Außer	n/Innen:	1	4						
Wass Höchs	er erstm	als ar esser <b>00</b>	ngetroffen ner Wasse m bis <b>0</b> .	bei erstandm	erfüllung und m, Anstie n über Ansatz m Art: Dämn	g bis punkt bei <b>ner</b>	von: <b>0.5</b> (		ntzpunkt n Bohrtiefe pis: <b>0.00</b>	m Art:	Mutterboo	
Nr	von m	Filter bis			Art	Filterschü	ttung bis m	Körnung mm	von m	Sperrscl	hicht Art	OK Peilrohr m über/unte Ansatzpunkt
												' '
	onstige <i>i</i>	•	pen Keii		er angetroffen	1.	Ur	nterschrift:				
												DC

Anlage 3
----------

Bericht:

Az.: 20.19.2044

# Schichtenverzeichnis

		Bohrungen ohne durchge	nende Gev	vinnung voi	n gekernten Proben	1		
Bauvor	haben: Am Felix-Meine	dl-Weg, Landshut				L D - 4		
Bohi	rung Nr. B4				Blatt 3	Datum: 18.09.2 18.09.2	019-	
1		2			3	4	5	6
Bis	a) Benennung der Bode und Beimengungen				Bemerkungen	Е	ntnomme Proben	
	b) Ergänzende Bemerk	ungen			Sonderproben			
m unter Ansatz-	c) Beschaffenheit nach Bohrgut	d) Beschaffenheit nach Bohrvorgang	e) Farbe		Wasserführung Bohrwerkzeuge Kernverlust	Art	Nr	Tiefe in m (Unter-
punkt	f) Übliche Benennung	g) Geologische Benennung	h) Gruppe	i) Kalk- gehalt	Sonstiges			kante)
	a) Mutterboden							
0.50	b)							
0.50	c)	d) leicht zu bohren	e) dunke	Ibraun				
	f)	g)	h)	i)				
	a) Schluff, feinsandig					EP	1	1.00 -1.50
	b)							
2.40	c) steif bis halbfest	d) mittelschwer zu bohren	e) graub	raun				
	f)	g)	h) <b>UL</b>	i)				
	a) Schluff, stark kiesig							
	b)							
2.50	c) steif	d) mittelschwer zu bohren	e) braun					
	f)	g)	h) <b>UL</b>	i)				
	a) Schluff, tonig, feinsa	andig, schwach kiesig				EP	2	2.60 -2.90
2.90	b)							
2.30	c) steif	d) mittelschwer zu bohren	e) graub	raun				
	f)	g)	h) <b>UL</b>	i)				
	a) Kies, sandig, schluff	fig				EP	3	3.00 -3.50
4.00	b)							
4.00	c)	d) schwer zu bohren	e) graub	raun				
	f)	g)	h) <b>GU</b> *	i)				
						•		

Anlage 3
Bericht:
Az.: <b>20.19.2044</b>

## Schichtenverzeichnis

Bohrung Nr. B4	Bauvor		di-Weg, Landshut						
Bis	1		2			3	4	5	6
b) Ergänzende Bemerkungen m unter Ansatz- punkt c) Beschaffenheit nach Bohryorgang f) Übliche Benennung	und Beimengungen				Bemerkungen	Е			
Punkt   f)	m unter	c) Beschaffenheit	d) Beschaffenheit	e) Farbe		Wasserführung Bohrwerkzeuge	Art	Nr	in m
10.00   EP   5   -5.00   6.50   -7.00   EP   6   8.50   -9.00		f) Übliche	g) Geologische			Sonstiges			
10.00   EP   5   6.50   -7.00		a) Kies, sandig, schwa	ch schluffig, schwach st	einig			EP	4	
10.00		b)					EP	5	6.50
a) Kies, sandig, schluffig	10.00	c)	d) schwer zu bohren			-	EP	6	8.50
		· 1	d) schwer zu bohren	e) oliv					
	Enutiele		g)	h) <b>TM</b>	i)				

Kopfblatt nach DIN 4022 zum Schichtenverzeichnis Archiv-Nr: 20.19.2044 Anlage: 3 für Bohrungen Aktenzeichen: 20.19.2044 Bericht: Baugrundbohrung 1 Objekt Am Felix-Meindl-Weg, Landshut Anzahl der Seiten des Schichtenverzeichnisses: 4

Anzahl der Testberichte und ähnliches:

2 Bohrung Nr. B5 Zweck: Untergrunderkundung

Ort: Landshut

Lage (Topographische Karte M = 1 : 25000): Nr: -Rechts: Hoch: Lotrecht Richtung:-

Höhe des a) zu NN 470.39 m

Ansatzpunktes b) zu m gleich Gelände

3 Lageskizze (Maßstab M 1: 0)

Bemerkung: -

4 Auftraggeber: IFB Eigenschenk GmbH

Fachaufsicht: IFB Eigenschenk GmbH, Herr Dipl.-Ing. (FH) Markus Piendl

5 Bohrunternehmen: BWF Erkundungs GmbH

gebohrt von: 17.09.2019 bis: 17.09.2019 Tagesbericht-Nr: 20.19.2044 Projekt-Nr: 20.19.2044 Qualifikation: Bohrgeräteführer, Fachkraft DIN EN ISO 22475-1 Geräteführer Lutz Reinhold

Geräteführer: Qualifikation: Geräteführer: Qualifikation:

6 Bohrgerät Typ:Botec-Scheitza RDBS 0123.05.24.13

Baujahr:2013 Bohrgerät Typ:Raupenbohrgerät Baujahr:

7 Messungen und Tests im Bohrloch:

8	Probenübersicht:	Art - Behälter	Anzahl	Aufbewahrungsort
	Bohrproben	KK	5	zum Vorhalten
	Bohrproben	EP	8	BWF Erkundungs GmbH
	Bohrproben			
	Sonderproben	UP	1	BWF Erkundungs GmbH
	Wasserproben			

9.1 9 9.1.1 9.1.1. BK =	Gewinn	eicher rfahre g mit d ung ge	-	ender Proben	BuP= I BuP= I BS = 3 =	Bohrung m Gewinnung Proben Bohrung m unvollständ Sondierbol	g nichtgek nit Gewinn diger Prob hrungen	ernter ung	BKB= BKF= =	Kernentr BK mit b Kernumh BK mit fe	ewegliche nüllung ester Kernu	r
-	2 Löser dreher					<ul><li>rammer</li><li>drücken</li></ul>				g = schlag = greife		
9.1.2. EK = DK = TK =	Bohrwe Art: Einfach Doppell Dreifach Seilkerr	kernro kernrol	hr hr		VK = H = D = Gr =	<ul><li>Hohlkro</li><li>Vollkror</li><li>Hartmel</li><li>Diaman</li><li>Greifer</li><li>Schapp</li></ul>	ne tallkrone tkrone		Schn Spi Kis Ven Mei SN	= Schne = Spiral = Kiespi = Ventill = Meiße = Sonde	e umpe bohrer el	= = =
	2 Antrie Gestän Seil				F :	= Hand = Freifall = Vibro			DR HY	= Druck = Hydra		
<b>9.1.2.</b> 3 WS= LS =	Spülh Wasser Luft	ilfe:			DS :	= Sole = Dickspü = Schaum	ilung 1		d id	= direkt = indirel		
9.2 E	Bohrtech	nische	e Tabeller	1								
	efe in m rlänge in l b	m	Bohrve Art	rfahren Lösen	Art	Bohrwe ø mm	erkzeug Antrieb	Spül- hilfe	Außen ø mm	Verrohrun   Innen   ø mm	g   Tiefe   m	Bemerkungen
0.00	-		BK	ram	Schap	140	DR	-	178	150	9.00	Bemerkangen
0.2 [	Bohrkror					0.4	Gerätefüh	way We also				
ا ا	<del> </del>	ien		,		9.4	Datur		Sei		Name	
	1 Nr: 2 Nr:		ø Außer ø Außer			—— Nr	Tag/Mo Jahr	nat Uh	rzeit T	iefe	Gerätefüh	rer Grund rsatz
	3 Nr:		ø Außer	-		$-\parallel_{\frac{1}{1}}$	Jaili					1 Satz
	4 Nr:		ø Außer			2						
	5 Nr:		ø Außer		1	3						
	6 Nr:		ø Außer	/Innen:	1	4						
Wass Höchs	er erstm	als an	getroffen	bei erstandm	e <b>rfüllung und</b> m, Anstie über Ansatz m Art: <b>Dämr</b>	g bis punkt bei	m ւ von: <b>0.5</b> (		atzpunkt n Bohrtiefe pis: <b>0.00</b>		Mutterboo	len
Nr	von m	Filterr bis r			Art	Filterschü	ittung bis m	Körnung mm	von m	Sperrsc bis m	hicht Art	OK Peilrohr m über/unter Ansatzpunkt
												,
	onstige <i>i</i>	-		<b>n Wasse</b> Firmens	r angetroffer	<b>1.</b>	Uı	nterschrift:				
												DC

Anlage	3
--------	---

Bericht:

Az.: 20.19.2044

# Schichtenverzeichnis

		Bohrungen ohne durchge	nende Gev	vinnung voi	n gekernten Proben			
Bauvor	haben: Am Felix-Mein	dl-Weg, Landshut				Data		
Bohi	rung Nr. B5				Blatt 3	Datum: 17.09.2 17.09.2	019-	
1		2			3	4	5	6
Bis	a) Benennung der Bodenart und Beimengungen			Bemerkungen	E	ntnomme Proben		
m	b) Ergänzende Bemerk	ungen			Sonderproben			<del></del> .
m unter Ansatz-	c) Beschaffenheit nach Bohrgut	d) Beschaffenheit nach Bohrvorgang	e) Farbe		Wasserführung Bohrwerkzeuge Kernverlust	Art	Nr	Tiefe in m (Unter-
punkt	f) Übliche Benennung	g) Geologische Benennung	h) Gruppe	i) Kalk- gehalt	Sonstiges			kante)
	a) Mutterboden							
0.30	b)							
0.50	c)	d) leicht zu bohren	e) <b>dunke</b>	lbraun				
	f)	g)	h)	i)				
	a) Schluff, feinsandig,	schwach kiesig				EP	1	0.50 -0.70
0.70	b)							
0.70	c) fest	d) schwer zu bohren	e) braun					
	f)	g)	h) <b>UM</b>	i)				
	a) Schluff, feinsandig		I			EP	2	1.50 -2.00
0.00	b)							
2.30	c) halbfest	d) mittelschwer zu bohren	e) graub	raun				
	f)	g)	h) <b>UL</b>	i)				
	a) Schluff, stark sandig	, schwach kiesig	•	•		EP	3	2.60 -2.80
2.90	b)							
2.90	c) steif	d) mittelschwer zu bohren	e) braun					
	f)	g)	h) <b>UL</b>	i)				
	a) Kies, sandig, stark s	chluffig				EP	4	3.50 -4.00
470	b)							
4.70	c)	d) schwer zu bohren	e) graub	raun				
	f)	g)	h) <b>GU</b> *	i)				
		l .	·					

Anlage 3
Bericht:
Az.: <b>20.19.2044</b>

### Schichtenverzeichnis

Bauvor		dl-Weg, Landshut						
	rung Nr. B5	ar rrog, <b>L</b> arrachat			Blatt 4	Datum: 17.09.2 17.09.2	019-	
1		2			3	4	5	6
Bis	a) Benennung der Bod und Beimengungen	enart			Bemerkungen	E		
m unter Ansatz-	b) Ergänzende Bemerkungenm unter c) Beschaffenheit d) Beschaffenheit e) Farbe				Sonderproben Wasserführung Bohrwerkzeuge	Art	Nr	Tiefe in m (Unter-
punkt	nach Bohrgut  f) Übliche Benennung	nach Bohrvorgang g) Geologische Benennung	h) Gruppe	i) Kalk- gehalt	Kernverlust Sonstiges		9.2019- 9.2019  5 Entnommer Proben  Nr  5  6 7	kante)
	a) Kies, sandig, schluft b)	fig		EP	5	5.50 -6.00		
6.00	c)	d) schwer zu bohren e) graubraun						
	f)	g)	h) <b>GU</b>	i)				
	a) Kies, sandig, stark s	schluffig		EP	6	6.50 -7.00		
	b)			EP	7	8.00 -8.30		
8.30	c)	d) schwer zu bohren e) braun						
	f)	g)	h) <b>GU</b> *	i)				
	a) Ton, schluffig, feins	andig	•		Kein Wasser angetroffen.	EP		8.70 -8.90
10.00	b)					UP	1	9.15 -9.40
Endtiefe	c) steif bis halbfest	d) mittelschwer zu bohren	e) <b>oliv</b>					
	f)	g)	h) <b>TM</b>	i)				

Kopfblatt nach DIN 4022 zum Schichtenverzeichnis Archiv-Nr: 20.19.2044 Anlage: 3 für Bohrungen Aktenzeichen: 20.19.2044 Bericht: Baugrundbohrung

1 Objekt Am Felix-Meindl-Weg, Landshut Anzahl der Seiten des Schichtenverzeichnisses: 5

Anzahl der Testberichte und ähnliches:

2 Bohrung Nr. B6 Zweck: Untergrunderkundung

Ort: Landshut

Lage (Topographische Karte M = 1 : 25000): Nr: -Rechts: Hoch: Lotrecht Richtung:-

Höhe des a) zu NN 469.76 m

Ansatzpunktes b) zu m gleich Gelände

3 Lageskizze (Maßstab M 1: 0)

Bemerkung: -

4 Auftraggeber: IFB Eigenschenk GmbH

Fachaufsicht: IFB Eigenschenk GmbH, Herr Dipl.-Ing. (FH) Markus Piendl

5 Bohrunternehmen: BWF Erkundungs GmbH

gebohrt von: 16.09.2019 bis: 16.09.2019 Tagesbericht-Nr: 20.19.2044 Projekt-Nr: 20.19.2044 Qualifikation: Bohrgeräteführer, Fachkraft DIN EN ISO 22475-1 Geräteführer Lutz Reinhold

Geräteführer: Qualifikation: Geräteführer: Qualifikation:

6 Bohrgerät Typ:Botec-Scheitza RDBS 0123.05.24.13

Baujahr:2013 Bohrgerät Typ:Raupenbohrgerät Baujahr:

7 Messungen und Tests im Bohrloch:

8	Probenübersicht:	Art - Behälter	Anzahl	Aufbewahrungsort
	Bohrproben	KK	6	zum Vorhalten
	Bohrproben	EP	10	BWF Erkundungs GmbH
	Bohrproben			
	Sonderproben	UP	2	BWF Erkundungs GmbH
	Wasserproben			

9 Bohrtechnik 9.1 9.1 Kurzzeichen 9.1.1 Bohrverfahren 9.1.1.1 Art: BK = Bohrung mit durchgehender Gewinnung gekernter Proben =  9.1.1.2 Lösen:			BuP= I	BP = Bohrung mit durchgehender Gewinnung nichtgekernter Proben BuP= Bohrung mit Gewinnung unvollständiger Proben BS = Sondierbohrungen = BKR= BK mit richtungsorientierter Kernentnahme BKB= BK mit beweglicher Kernumhüllung BKF= BK mit fester Kernumhüllung =							
<b>9.1.1.2</b> rot = 0					= rammer = drücken			schla greif	g = schlag = greife		
9.1.2.1 EK = E DK = D TK = D	Sohrwerkze Art: infachkerni oppelkernr reifachkerr eilkernrohr	rohr ohr nrohr		VK : H : D : Gr :	<ul><li>Hohlkro</li><li>Vollkror</li><li>Hartmet</li><li>Diaman</li><li>Greifer</li><li>Schapp</li></ul>	ne tallkrone tkrone		Schn Spi Kis Ven Mei SN	= Schne = Spiral = Kiespi = Ventill = Meiße = Sonde	e umpe bohrer el	= = =
	Antrieb: estänge eil			F :	= Hand = Freifall = Vibro			DR HY	= Druck = Hydra		
9.1.2.3 WS= W LS = L				DS :	= Sole = Dickspü = Schaum	ilung 1		d id	= direkt = indirel		
9.2 Bo	hrtechnisc	he Tabelleı	n					_			
Bohrlä	e in m nge in m	Bohrve Art	rfahren Lösen	Art	Bohrwe ø mm	erkzeug Antrieb	Spül-	Außen	Verrohrung	Tiefe	Damadunasa
0.00	12.00	вк	ram	Schap	140	DR	hilfe -	ø mm 178	ø mm 150	11.00	Bemerkungen
1 2	hrkronen Nr: Nr:	ø Außer	/Innen:	1	Nr	<b>Gerätefül</b> Datur Tag/Mo Jahr	n nat Uh			Name Gerätefüh für E	rer Grund
3	Nr:	ø Außer	-	/	$\frac{1}{2}$						
4	Nr:	ø Außer		/	2						
5 6	Nr: Nr:	ø Außer ø Außer	-		3 4						
				<u>'</u>							1
Wasser Höchste	gaben über erstmals a er gemesse ng:12.00	ngetroffen ner Wasse m bis <b>0.</b>	bei erstandın ü	m, Anstie	eg bis punkt bei <b>ner</b>	von: <b>0.5</b> 0		atzpunkt n Bohrtiefo bis: <b>0.00</b>	m Art:	Mutterboo	
Nr vo		rrohr s m mi		Art	Filterschü von m	bis m	Körnung mm	von m	Sperrsc bis m	Art	OK Peilrohr m über/unte Ansatzpunk
	stige Anga		<b>n Wasser a</b> Firmenste		1.	Uı	nterschrift				
											DC

Anl	age	3
-----	-----	---

Bericht:

Az.: 20.19.2044

# Schichtenverzeichnis

	tur E	Bonrungen onne durchge	nende Gev	vinnung vo	n gekernten Proben	1				
Bauvor	haben: Am Felix-Meind	dl-Weg, Landshut								
Bohr	rung Nr. B6				Blatt 3	Datum: 16.09.2 16.09.2	019-			
1		2			3	4	5	6		
Bis	und Beimengungen				Bemerkungen	Е		nommene		
unter Ansatz-	c) Beschaffenheit nach Bohrgut	d) Beschaffenheit nach Bohrvorgang	e) Farbe		Wasserführung Bohrwerkzeuge Kernverlust	Art	Nr	in m (Unter-		
punkt		g) Geologische Benennung	h) Gruppe	i) Kalk- gehalt	Sonstiges			kante)		
	a) Mutterboden									
0.40	b)		ı							
	c)	2	lbraun							
	f)	g)	h)	i)						
	a) Schluff, feinsandig					EP	1			
1 50	b)									
1.50	c) fest	d) schwer zu bohren								
	f)	g)	h) <b>UL</b>	i)						
	a) Schluff, feinsandig,	schwach kiesig	•			EP	2	1.60 -1.80		
4.00	b)									
1.80	c) halbfest		e) braun							
	f)	g)	h) <b>UL</b>	i)						
	a) Schluff, sandig, star	k kiesig				EP	3	2.00 -2.20		
2 20	b)									
2.20	c) halbfest		e) braun							
	f)	g)	h) <b>UL</b>	i)			9.2019- 9.2019  5 Entnomme Proben  Nr  2			
	a) Schluff, feinsandig,	schwach org. Beimengur	ng			EP		2.30 -2.60		
	b)					UP	1	2.75 -3.00		
3.20	c) steif	d) leicht zu bohren	e) braun							
	f)	g)	h) <b>UL</b>	i)						
		l .								

Anlage 3
----------

Bericht:

Az.: 20.19.2044

### Schichtenverzeichnis

Bauvor	haben: <b>Am Felix-Mein</b>	dl-Weg, Landshut						
Bohi	rung Nr. B6				Blatt 4	Datum: 16.09.2 16.09.2	019-	
1		2			3	4	5	6
Bis	a) Benennung der Bod und Beimengungen				Bemerkungen	E		
<b>m</b>	b) Ergänzende Bemerk	ungen			Sonderproben			
unter Ansatz-	c) Beschaffenheit nach Bohrgut	d) Beschaffenheit nach Bohrvorgang	e) Farbe		Wasserführung Bohrwerkzeuge Kernverlust	Art	Nr	Tiefe in m (Unter-
punkt	f) Übliche Benennung	g) Geologische Benennung	h) Gruppe	i) Kalk- gehalt	Sonstiges			kante)
	a) Kies, sandig, schluff	ig, schwach steinig				EP	5	4.00 -4.50
	b)							-4.50
5.40	c)	d) schwer zu bohren	e) graub	raun				
	f)	g)	h) <b>GU</b>	i)				
	a) Kies, sandig, stark s	chluffig	1			EP	6	5.40
	b)							-5.80
5.80	c) d) schwer zu bohren		e) braun	l				
	f)	g)	h) <b>GU</b> *	i)			5 ntnomme Proben Nr	
	a) Ton, schluffig, feins	andig	•			UP	2	6.75 -7.00
	b)					EP	7	7.20 -7.40
7.50	c) steif bis halbfest	d) mittelschwer zu bohren	e) oliv					
	f)	g)	h) <b>TM</b>	i)				
	a) Ton, schluffig, feins	andig, kiesig	•					
	b)							
8.50	c) halbfest	d) schwer zu bohren	e) oliv					
	f)	g)	h) <b>TM</b>	i)				
	a) Feinsand, stark schl	uffig				EP	8	8.80 -9.00
	b)							-5.00
Bism unter Ansatz-punkt - 5.40	c)	d) schwer zu bohren	e) oliv					
	f)	g)	h) <b>SU</b> *	i)				

	Anlage 3
	Bericht:
	Az.: <b>20.19.2044</b>
Schichtenverzeichnie	

#### Schichtenverzeichnis

Bauvor	rhaben: Am Felix-Mein	dl-Weg, Landshut						
Boh	rung Nr. B6				Blatt 5	16.09.2	019-	
1		2			3	4	5	6
Bis	a) Benennung der Bod und Beimengungen	Bemerkungen	Е	4 5 6  Entnommene Proben  Art Nr Tiefe in m (Unter				
m unter Ansatz-	b) Ergänzende Bemerk	Sonderproben Wasserführung		Entnomme Proben	Tiefe			
	c) Beschaffenheit nach Bohrgut	d) Beschaffenheit nach Bohrvorgang	e) Farbe		Bohrwerkzeuge Kernverlust	Art	5 ntnomme Proben Nr 9	in m (Unter- kante)
punkt	f) Übliche Benennung	g) Geologische Benennung	h) Gruppe	i) Kalk- gehalt	Sonstiges			
	a) Ton, schluffig, feins	andig, kiesig			Kein Wasser angetroffen.	EP	9	10.00 -10.20
	b)					EP	10	11.80 -12.00
12.00 Endtiefe	c) halbfest bis fest	d) schwer zu bohren	e) oliv					
Litation	f)	g)	h) <b>TM</b>	i)				

Kopfblatt nach DIN 4022 zum Schichtenverzeichnis Archiv-Nr: 20.19.2044 Anlage: 3 für Bohrungen Aktenzeichen: 20.19.2044 Bericht: Baugrundbohrung 1 Objekt Am Felix-Meindl-Weg, Landshut Anzahl der Seiten des Schichtenverzeichnisses: 4 Anzahl der Testberichte und ähnliches: 2 Bohrung Nr. B7 Zweck: Untergrunderkundung Ort: Landshut Lage (Topographische Karte M = 1 : 25000): Nr: -Rechts: Hoch: Lotrecht Richtung:-Höhe des a) zu NN 478.97 m Ansatzpunktes b) zu m gleich Gelände 3 Lageskizze (Maßstab M 1: 0) Bemerkung: -4 Auftraggeber: IFB Eigenschenk GmbH Fachaufsicht: IFB Eigenschenk GmbH, Herr Dipl.-Ing. (FH) Markus Piendl 5 Bohrunternehmen: BWF Erkundungs GmbH gebohrt von: 18.09.2019 bis: 19.09.2019 Tagesbericht-Nr: 20.19.2044 Projekt-Nr: 20.19.2044 Qualifikation: Bohrgeräteführer, Fachkraft DIN EN ISO 22475-1 Geräteführer Lutz Reinhold Geräteführer: Qualifikation: Geräteführer: Qualifikation: 6 Bohrgerät Typ:Botec-Scheitza RDBS 0123.05.24.13 Baujahr:2013 Bohrgerät Typ:Raupenbohrgerät Baujahr: 7 Messungen und Tests im Bohrloch: 8 Probenübersicht: Art - Behälter Anzahl Aufbewahrungsort Bohrproben KK 6 zum Vorhalten ΕP 8 **BWF Erkundungs GmbH** Bohrproben Bohrproben Sonderproben Wasserproben

9 Bohrtechnik 9.1 9.1 Kurzzeichen 9.1.1 Bohrverfahren 9.1.1.1 Art: BK = Bohrung mit durchgehender Gewinnung gekernter Proben =  9.1.1.2 Lösen:			BuP= I	BP = Bohrung mit durchgehender Gewinnung nichtgekernter Proben BuP= Bohrung mit Gewinnung unvollständiger Proben BS = Sondierbohrungen =  BKR= BK mit richtungsorientierter Kernentnahme BKB= BK mit beweglicher Kernumhüllung BKF= BK mit fester Kernumhüllung =							
<b>9.1.1.2</b> rot = 0					= rammer = drücken			schla greif	g = schlag = greife		
9.1.2.1 EK = E DK = D TK = D	ohrwerkze Art: infachkerni oppelkernr reifachkerr eilkernrohr	ohr ohr ohr		VK : H : D : Gr :	<ul><li>Hohlkro</li><li>Vollkror</li><li>Hartmet</li><li>Diaman</li><li>Greifer</li><li>Schapp</li></ul>	ne tallkrone tkrone		Schn Spi Kis Ven Mei SN	= Schne = Spiral = Kiespi = Ventill = Meiße = Sonde	e umpe bohrer :I	= = =
<b>9.1.2.2</b> G = G SE = S	estänge			F :	= Hand = Freifall = Vibro			DR HY	= Druck = Hydra		
9.1.2.3 WS= W LS = L				DS :	= Sole = Dickspü = Schaum	ilung 1		d id	= direkt = indirel	ĸt	
9.2 Bo	hrtechnisc	he Tabeller	า					_			
Bohrlä	e in m nge in m l bis	Bohrve Art	rfahren Lösen	Art	Bohrwe ø mm	erkzeug Antrieb	Spül- hilfe	Außen	Verrohrung	Tiefe	Bemerkungen
0.00	12.00	BK	ram	Schap	140	DR	-	ø mm 178	ø mm 150	m 11.50	Demerkungen
9.3 Bo	hrkronen Nr: Nr:	ø Außer ø Außer		1	9.4 Nr	<b>Gerätefüh</b> Datur Tag/Mo Jahr	n nat Uh			Name Gerätefüh für E	rer Grund
3	Nr:	ø Außer	/Innen:	1	1						
4	Nr:	ø Außer	/Innen:	1	2						
5	Nr:	ø Außer	/Innen:	1	3						
6	Nr:	ø Außer	/Innen:	/	4						
Wasser		ngetroffen	bei erstandın ül	m, Anstie	eg bis punkt bei	von: <b>0.5</b> 0		atzpunkt n Bohrtiefo bis: <b>0.00</b>		Mutterboo	den OK Peilrohr
Nr vo		s m   Ø		Art	von m	bis m	Körnung mm	von m	bis m	Art	m über/unte Ansatzpunk
$\vdash$											
	stige Anga		n Wasser a		<b>1.</b>	Uı	nterschrift				
											DC

Bericht:

Az.: **20.19.2044** 

## Schichtenverzeichnis

	für	Bohrungen ohne durchge	ehende Ge	winnung voi	n gekernten Prober	1		
Bauvor	haben: <b>Am Felix-Mei</b>	ndl-Weg, Landshut				•		
Boh	rung Nr. B7				Blatt 3	Datum 18.09.2 19.09.2	2019-	
1		2			3	4	5	6
Bis	a) Benennung der Bo und Beimengunger	denart า			Bemerkungen	E	ntnomm Prober	
m	b) Ergänzende Bemei	Sonderproben			Tiefe			
unter Ansatz-	c) Beschaffenheit nach Bohrgut	d) Beschaffenheit nach Bohrvorgang	e) Farbe	<b>)</b>	Wasserführung Bohrwerkzeuge Kernverlust	Art	Nr	in m (Unter-
punkt	f) Übliche Benennung	g) Geologische Benennung	h) Gruppe	i) Kalk- gehalt	Sonstiges			kante)
	a) Mutterboden							
	b)							
0.50	c)	d) leicht zu bohren	e) dunke	elbraun				
	f)	g)	h)	i)				
	a) Schluff, stark feins	andig		EP	1	1.00 -1.50		
4.00	b)							
1.90	c) halbfest	d) mittelschwer zu bohren	e) graub	oraun				
	f)	g)	h) <b>UL</b>	i)				
	a) Schluff, sandig, sta	rk kiesig		EP	2	2.20 -2.40		
	b)			EP	3	3.70 -4.00		
4.40	c) halbfest bis fest	c) halbfest bis fest						
	f)	g)	h) <b>UL</b>	i)				
	a) Ton, schluffig, sch	wach feinsandig	•			EP	4	4.70 -5.00
5.60	b)							
5.60	c) steif	d) leicht zu bohren	e) oliv					
	f)	g)	h) <b>TM</b>	i)				
	a) Kies, stark sandig,	schluffig				EP	5	6.00 -6.50
	b)					EP	6	7.50 -8.00
10.00	c)	d) schwer zu bohren	e) grau l			EP	7	9.50 -10.00
	f)	g)	h) GU/ GU*	i)				

						Anlage	: 3	
						Bericht	t:	
						Az.: <b>20</b>	.19.2044	
		Schich	tenver	zeichn	is	•		
	für	Bohrungen ohne durchge	hende Gev	vinnung vo	n gekernten Prober	Ì		
Bauvor	haben: <b>Am Felix-Meir</b>	ndl-Weg, Landshut						
Bohi	rung Nr. B7				Blatt 4	Datum 18.09.2 19.09.2	2019-	
1		2			3	4	5	6
Bis	a) Benennung der Boo und Beimengungen		Bemerkungen	E	Entnommene Proben			
m	b) Ergänzende Bemer	kungen			Sonderproben Wasserführung			Tiefe
unter Ansatz-	c) Beschaffenheit nach Bohrgut	d) Beschaffenheit nach Bohrvorgang	e) Farbe		Bohrwerkzeuge Kernverlust	Art	Nr	in m (Unter-
punkt	f) Übliche Benennung	g) Geologische Benennung	h) Gruppe	i) Kalk- gehalt	Sonstiges			kante)
	a) Kies, sandig, schwa	ach schluffig, schwach st	einig		Kein Wasser angetroffen.	EP	8	11.50 -12.00
	b)							
12.00	c)	d) schwer zu bohren	e) grau					
Endtiefe	_							

h) **GU** 

g)

i)



Bericht:

Az.: **3191058** 

### Schichtenverzeichnis

Bauvor	haben: <b>3191058, Beba</b>	uung Felix-Meindl-Weg, I	Landshut						
Bohi	rung Nr. BS 9				Blatt 3	Datum:			
1		2			3	4	5	6	
Bis	a) Benennung der Bode und Beimengungen	enart			Bemerkungen	Ei	ntnomme Proben		
	b) Ergänzende Bemerk	ungen			Sonderproben				
m unter Ansatz-	c) Beschaffenheit nach Bohrgut	d) Beschaffenheit nach Bohrvorgang	e) Farbe		Wasserführung Bohrwerkzeuge Kernverlust	Art	Nr	Tiefe in m (Unter-	
punkt	f) Übliche Benennung	g) Geologische Benennung	h) Gruppe	i) Kalk- gehalt	Sonstiges			kante)	
	a) Schluff, sandig	-	•		Schappe ø 80 mm bis	D	1	0.40	
	b) Wurzelreste, Wiese				1,0 m, zugefallen bei 1,0 m, ø 60 mm bis				
0.40	c) steif bis halbfest	d) leicht zu bohren	e) dunke	lbraun	3,0 m, zugefallen bei 2,6 m,				
	f)	g)	h)	i)	ø 60 mm bis 5,0 m, zugefallen bei 6,8 m,				
	a) Schluff, tonig, schwa	ach feinsandig			mit Dämmersus- pension verfüllt	nmersus- D 2			
1.00	b)								
	c) fest, erdfeucht	d) mittel zu bohren	e) braun	raun					
	f)	g)	h) <b>UM</b>	i)					
	a) Schluff, sandig					D 2	3.00		
	b)								
3.00	c) nass	d) mittel zu bohren	e) <b>hellbr</b>	aun					
	f)	g)	h) <b>UL</b>	i)					
	a) Kies, stark schluffig,	, schwach tonig, schwac	h sandig			D	4	4.40	
4.40	b)								
4.40	c) kantig, feucht	d) schwer zu bohren	e) braun						
	f)	g)	h) <b>GU</b> *	i)					
	a) Ton, schluffig					D	5	5.00	
F 00	b)								
5.00	c) steif bis fest, feucht	d) schwer zu bohren	e) <b>hellbr</b>	aun					
	f)	g)	h) <b>TM</b>	i)					
			•						



Bericht:

Az.: **3191058** 

### Schichtenverzeichnis

Bauvor	haben: <b>3191058, Beba</b>	uung Felix-Meindl-Weg, l	Landshut					
Bohr	rung Nr. BS 9				Blatt 4	Datum:		
1		2			3	4	5	6
Bis	a) Benennung der Bode und Beimengungen				Bemerkungen	E		
m	b) Ergänzende Bemerk	ungen			Sonderproben Wasserführung			Tiefe
unter Ansatz-	c) Beschaffenheit nach Bohrgut	d) Beschaffenheit nach Bohrvorgang	e) Farbe		Bohrwerkzeuge Kernverlust	Art	Nr	in m (Unter-
punkt	f) Übliche Benennung	g) Geologische Benennung	h) Gruppe	i) Kalk- gehalt	Sonstiges			kante)
	a) Ton, schluffig					D	6	6.40
6.40	b)							
0.40	c) steif bis weich, feucht	d) schwer zu bohren	e) <b>helibr</b> a	aun				
	f)	g)	h) <b>TM</b>	i)			4 5 Entnomme Proben  Art Nr	
	a) Ton, schluffig							
	b)							
6.70	c) fest, feucht	d) schwer zu bohren	e) grau					
	f)	g)	h) <b>TM</b>	i)				
	a) Kies, tonig	1						6.70 6.80
	b)	b)						
6.80 Endtiefe	c) kantig, trocken	d) sehr schwer zu bohren	e) grau					
	f)	g)	h) <b>GT</b> *	i)				



Bericht:

Az.: **3191058** 

### Schichtenverzeichnis

Bauvor	haben: <b>3191058, Beba</b>	uung Felix-Meindl-Weg, I	Landshut					
Bohi	rung Nr. BS 10				Blatt 3	Datum:		
1		2			3	4	5	6
Bis	a) Benennung der Bode und Beimengungen				Bemerkungen	Ei	ntnomme Proben	
m	b) Ergänzende Bemerk	ungen			Sonderproben			<del>-</del> .
m unter Ansatz-	c) Beschaffenheit nach Bohrgut	d) Beschaffenheit nach Bohrvorgang	e) Farbe		Wasserführung Bohrwerkzeuge Kernverlust	Art	Nr	Tiefe in m (Unter-
punkt	f) Übliche Benennung	g) Geologische Benennung	h) Gruppe	i) Kalk- gehalt	Sonstiges			kante)
	a) Schluff, feinsandig				Schappe ø 80 mm bis	D	1	0.70
	b) Wiese				1,0 m, zugefallen bei 1,0 m, ø 60 mm bis			
1.00 c;  1.00 c;  1.00 c;	c) fest, erdfeucht	d) mittel zu bohren	e) braun		3,0 m, zugefallen bei 2,8 m,			
	f)	g)	h) <b>UL</b>	i)	ø 60 mm bis 5,0 m, zugefallen bei 4,8 m,			
a) Schluff, sandig				I	ø 50 mm bis 6,1 m, zugefallen	D	2	1.00
1.00	b)				bei 4,8 m, mit Dämmersuspen- sion verfüllt			
	c) feucht	d) mittel zu bohren	e) <b>hellbr</b> a	aun	Sion vertuiit			
	f)	g)	h) <b>UL</b>	i)				
	a) Schluff, sandig					D 2	1.60	
4.00	b)							
1.60	c) feucht	d) mittel zu bohren	e) <b>hellbr</b> a	aun				
	f)	g)	h) <b>UL</b>	i)				
	a) Schluff, tonig, schwa	ach feinsandig		ı		D	4	3.00
3.00	b)							
3.00	c) steif	d) mittel zu bohren	e) braun					
	f)	g)	h) <b>UL</b>	i)				
	a) Kies, stark schluffig,	tonig				D	5	4.30
4.30	b)							
7.50	c) steif, feucht	d) mittel zu bohren	e) braun					
	f)	g)	h) GU*/ GT*	i)				



Bericht:

Az.: **3191058** 

#### Schichtenverzeichnis

rhaben: <b>3191058, Beb</b> a	auung Felix-Meindl-Weg,	Landshut					
rung Nr. BS 10				Blatt 4	Datum	:	
	2			3	4	5	6
				Bemerkungen	E		
b) Ergänzende Bemerl	kungen					Tiefe	
c) Beschaffenheit nach Bohrgut	d) Beschaffenheit nach Bohrvorgang	e) Farbe				Nr	in m (Unter-
f) Übliche Benennung	g) Geologische Benennung	h) Gruppe	i) Kalk- gehalt	Sonstiges			kante)
a) Kies, schluffig, toni	g, sandig				D	6	5.90
b)							
c) steif bis weich, feucht	d) mittel zu bohren	e) graub	raun				
f)	g)	h) GU*/ GT*	i)				
a) Kies, schwach sand	lig, schwach schluffig	•			D	7	6.10
b)							
c) kantig zerbohrt, trocken	d) sehr schwer zu bohren	e) grau					
f)	g)	h) <b>GU</b>	i)				



Bericht:

Az.: **3191058** 

### Schichtenverzeichnis

Bauvor	haben: <b>3191058, Beba</b>	uung Felix-Meindl-Weg, I	Landshut					
Bohi	rung Nr. BS 11				Blatt 3	Datum:		
1		2			3	4	5	6
Bis	a) Benennung der Bode und Beimengungen	enart			Bemerkungen	E	ntnomme Proben	
	b) Ergänzende Bemerk	ungen			Sonderproben			
unter Ansatz-	c) Beschaffenheit nach Bohrgut	d) Beschaffenheit nach Bohrvorgang	e) Farbe		Wasserführung Bohrwerkzeuge Kernverlust	Art	Nr	Tiefe in m (Unter-
punkt	f) Übliche Benennung	g) Geologische Benennung	h) Gruppe	i) Kalk- gehalt	Sonstiges			kante)
	a) Schluff, schwach fei	nsandig			Schappe ø 80 mm bis	D	1	1.00
	b) Wurzelreste, Wiese				1,0 m, zugefallen bei 1,0 m, ø 60 mm bis			
1.00	c) fest, erdfeucht	d) mittel zu bohren	e) braun		3,0 m, zugefallen bei 2,9 m,			
1.40	f)	g)	h) <b>UL</b>	i)	ø 60 mm, zugefallen bei 4,8 m,			
	a) Schluff, tonig	Schluff, tonig mit Dämmer- suspension				D	2	1.40
1	b)				verfüllt			
	c) steif, erdfeucht	d) mittel zu bohren	e)					
	f)	g)	h) UL/ UM	i)				
	a) Schluff, sandig					D 3	3.00	
	b)							
3.00	c) feucht	d) schwer zu bohren	e) braun					
	f)	g)	h) <b>UL</b>	i)				
	a) Ton, schluffig, feins	andig, schwach kiesig				D	4	3.30
2 20	b)							
3.30	c) steif, feucht	d) mittel zu bohren	e) braun					
	f)	g)	h) <b>TM</b>	i)				
	a) Ton, schluffig, schw	ach kiesig				D	5	4.60
4 60	b)							
4.00	c) steif bis fest, erdfeucht	d) schwer zu bohren	e) braun					
	f)	g)	h) <b>TM</b>	i)				



Bericht:

Az.: **3191058** 

### Schichtenverzeichnis

		9 9			3			
Bauvor	rhaben: <b>3191058, Beb</b> a	auung Felix-Meindl-Weg,	Landshut					
Bohi	rung Nr. BS 11				Blatt 4	Datum:		
1		2			3	4	5	6
Bis	a) Benennung der Boo und Beimengungen				Bemerkungen	Е	ntnomme Proben	
m	b) Ergänzende Bemer	kungen			· · · · · · · · · · · · · · · · · · ·		Tiefe	
m unter Ansatz- punkt	c) Beschaffenheit nach Bohrgut	d) Beschaffenheit nach Bohrvorgang	e) Farbe		Bohrwerkzeuge Kernverlust	Art	Nr	in m (Unter-
punkt	f) Übliche Benennung	g) Geologische Benennung	h) Gruppe	i) Kalk- gehalt	Sonstiges			kante)
	a) Kies, sandig, schwa	ach schluffig	•	•		D	6	4.80
	b)							
4.80 Endtiefe	c) rund bis kantig, feucht	d) sehr schwer zu bohren	e) braun	grau				
	f)	g)	h) <b>GU</b>	i)				



Bericht:

Az.: 3191058

### Schichtenverzeichnis

Bauvor	haben: <b>3191058, Beba</b>	uung Felix-Meindl-Weg, I	Landshut					
Bohi	rung Nr. BS 12				Blatt 3	Datum:		
1		2			3	4	5	6
Bis	a) Benennung der Bode und Beimengungen	enart			Bemerkungen	Ei	ntnomme Proben	
	b) Ergänzende Bemerk	ungen			Sonderproben			Tiefe
unter Ansatz-	c) Beschaffenheit nach Bohrgut	d) Beschaffenheit nach Bohrvorgang	e) Farbe		Wasserführung Bohrwerkzeuge Kernverlust	Art	Nr	in m (Unter-
punkt	f) Übliche Benennung	g) Geologische Benennung	h) Gruppe	i) Kalk- gehalt	Sonstiges			kante)
	a) Schluff, schwach sa	ndig			Schappe ø 80 mm bis	D	1	1.00
	b) Wurzelreste, Wiese				1,0, zugefallen bei 1,0 m, ø 60 mm bis			
1.00	c) fest, trocken	d) mittel zu bohren	e) hellbr	aun	3,0 m, zugefallen bei 2,9 m,			
2.00	f)	g)	h) <b>OU</b>	i)	ø 50 mm bis 7,0 m, zugefallen bei 6,9 m,			
	a) Schluff, stark feinsa	mit Dämmer- suspension	D	2	2.00			
1	b)							
	c) feucht	d) mittel zu bohren	e) hellbr	aun				
	f)	g)	h) <b>UL</b>	i)				
	a) Schluff, sandig					D 2	3.00	
3.00	b)							
3.00	c) feucht	d) mittel zu bohren	e) hellbr	aun				
	f)	g)	h) <b>UL</b>	i)				
	a) Schluff, schwach fei	nsandig, tonig	•			D	4	3.80
3 80	b)							
3.00	c) steif, erdfeucht	d) mittel zu bohren	e) hellbr	aun				
	f)	g)	h) <b>UM</b>	i)				
	a) Ton, schluffig, kiesiç	)				D	5	4.80
<u> 4</u> 80	b)							
7.00	c) steif, feucht	d) schwer zu bohren	e) braun					
	f)	g)	h) <b>TM</b>	i)				



Bericht:

Az.: **3191058** 

#### Schichtenverzeichnis

	· · · · · · · · · · · · · · · · · · ·	Landshut					
rung Nr. BS 12				Blatt 4	Datum:		
	2			3	4	5	6
				Bemerkungen	Е		
b) Ergänzende Bemer	kungen			Sonderproben Wasserführung	Tie		Tiefe
c) Beschaffenheit nach Bohrgut	d) Beschaffenheit nach Bohrvorgang	e) Farbe		Bohrwerkzeuge Kernverlust	Art	Nr	in m (Unter-
f) Übliche Benennung	g) Geologische Benennung	h) Gruppe	i) Kalk- gehalt	Sonstiges			kante)
a) Kies, schluffig, sand	dig				D	6	5.00
b)							
c) rund bis kantig, feucht	d) schwer zu bohren	e) braun					
f)	g)	h) <b>GU</b> *	i)				
a) Kies, sandig, schwa	ach schluffig	I.			D	7	7.00
b)							
c) rund bis kantig, d) mittel zu bohren e) braun feucht							
f)	g)	h) <b>GU</b>	i)				



Bericht:

Az.: **3191058** 

### Schichtenverzeichnis

Bauvor	haben: <b>3191058, Beba</b>	uung Felix-Meindl-Weg, I	Landshut					
Bohi	rung Nr. BS 13				Blatt 3	Datum:		
1		2			3	4	5	6
Bis	a) Benennung der Bode und Beimengungen				Bemerkungen	Eı	ntnomme Proben	
m	b) Ergänzende Bemerk	ungen			Sonderproben Wasserführung			Tiefe
unter Ansatz-	c) Beschaffenheit nach Bohrgut	d) Beschaffenheit nach Bohrvorgang	e) Farbe		Bohrwerkzeuge Kernverlust	Art	Nr	in m (Unter- kante)
punkt	f) Übliche Benennung	g) Geologische Benennung	h) Gruppe	i) Kalk- gehalt	Sonstiges			Kante)
	a) Feinsand, schwach	schluffig			Schappe ø 80 mm bis	D	1	1.00
	b) Wiese			1,0 m, zugefallen bei 1,0 m, ø 60 mm bis				
1.00	c) erdfeucht	d) mittel zu bohren	e) braun		3,0 m, zugefallen bei 3,0 m,			
2.40 f	f)	g)	h) <b>UL</b>	i)	ø 60 mm bis 3,7 m, mit Dämmer-			
	a) Schluff, sandig suspensio verfüllt, kein					D	2	2.40
2.40	b)				Tiefengewinn, Gewicht springt			
	c) feucht	d) mittel zu bohren	e) braun					
	f)	g)	h) <b>UL</b>	i)				
	a) Schluff, stark kiesig,	schwach sandig				D 2  D 3	2.80	
0.00	b)					D 3		
2.80	c) steif bis weich, feucht	d) mittel zu bohren	e) braun					
	f)	g)	h) <b>UL</b>	i)				
	a) Ton, schluffig			ı		D	4	3.00
3.00	b)							
3.00	c) steif bis feucht	d) mittel zu bohren	e) braun					
	f)	g)	h) <b>TM</b>	i)				
	a) Ton, schluffig					D	5	3.50
0.50	b)							
3.50	c) steif bis feucht	d) schwer zu bohren	e) braun					
	f)	g)	h) <b>TM</b>	i)				
			•					



Bericht:

Az.: **3191058** 

#### Schichtenverzeichnis

						genermen i rezen			
Bauvor	hat	oen: <b>3191058, Beba</b>	uung Felix-Meindl-Weg,	Landshut		·			
Bohi	run	g Nr. BS 13				Blatt 4	Datum:		
1			2			3	4	5	6
Bis	a)	a) Benennung der Bodenart und Beimengungen				Bemerkungen	Е	ntnomme Proben	
m	b)	b) Ergänzende Bemerkungen				Sonderproben Wasserführung			Tiefe
unter Ansatz-	c)	Beschaffenheit nach Bohrgut	d) Beschaffenheit nach Bohrvorgang	e) Farbe		Bohrwerkzeuge Kernverlust	Art	Nr	in m (Unter-
punkt	f)	Übliche Benennung	g) Geologische Benennung	h) Gruppe	i) Kalk- gehalt	Sonstiges			kante)
	a)	Kies, sandig					D	6	3.70
	b)								
Endtiefe_		kanig, zerbohrt, erdfeucht	d) sehr schwer zu bohren	e) braun					
	f)		g)	h) <b>GU</b>	i)	_			



Bericht:

Az.: **3191058** 

### Schichtenverzeichnis

Bauvor	haben: <b>3191058, Beba</b> i	uung Felix-Meindl-Weg, l	Landshut					
Bohi	rung Nr. BS 14				Blatt 3	Datum:		
1		2			3	4	5	6
Bis	a) Benennung der Bode und Beimengungen				Bemerkungen	E		
m	b) Ergänzende Bemerk	ungen			Sonderproben Wasserführung			Tiefe
unter Ansatz-	c) Beschaffenheit nach Bohrgut	d) Beschaffenheit nach Bohrvorgang	e) Farbe		Bohrwerkzeuge Kernverlust	Art	Nr	in m (Unter-
punkt	f) Übliche Benennung	g) Geologische Benennung	h) Gruppe	i) Kalk- gehalt	Sonstiges		4 5 Entnomme Proben	kante)
	a) Auffüllung (Kies, sar	ndig, schluffig)			Schappe ø 80 mm bis	D	1	0.60
	b) Betonreste, Wiese				1,0 m, zugefallen bei 1,0 m, ø 60 mm bis			
0.60	c) rund bis kantig, erdfeucht	d) schwer zu bohren	e) braun		3,0 m, zugefallen bei 2,9 m, mit			
	a) Schluff, tonig					D 2 1.0	1.00	
1.00	b)							
	c) fest, erdfeucht	d) mittel zu bohren	e) braun	e) braun				
	f)	g)	h) <b>UM</b>	i)				
	a) Schluff, stark feinsa	ndig				D	S Entnomme Proben Nr 1 3	2.70
	b)					Entnommer Proben  Art Nr  D 1  D 2  D 3		
2.70	c) feucht	d) mittel zu bohren	e) braun					
	f)	g)	h) <b>UL</b>	i)				
	a) Kies, schluffig, sand	lig				D	4	3.00
	b)							
3.00	c) rund bis kantig, erdfeucht	d) schwer zu bohren	e) braun					
	f)	g)	h) <b>GU</b> *	i)				
	a) Kies, schluffig, sand	lig	ı	ı		D	5	3.80
	b)							
3.80	c) rund bis kantig, erdfeucht	d) schwer zu bohren	e) braun					
	f)	g)	h) <b>GU</b>	i)				
		I.	1	<u> </u>	1			L



Bericht:

Az.: **3191058** 

#### Schichtenverzeichnis

Bauvor	haben: <b>3191058, Beba</b>	uung Felix-Meindl-Weg,	Landshut					
Bohi	rung Nr. BS 14				Blatt 4	Datum	:	
1		2			3	4	5	6
Bis	a) Benennung der Bodenart und Beimengungen			Entnommene Bemerkungen Proben				
m	b) Ergänzende Bemerk	b) Ergänzende Bemerkungen			Sonderproben Wasserführung			Tiefe
unter Ansatz-	c) Beschaffenheit nach Bohrgut	d) Beschaffenheit nach Bohrvorgang	e) Farbe		Bohrwerkzeuge Kernverlust	Art	Nr	in m (Unter- kante)
punkt	f) Übliche Benennung	g) Geologische Benennung	h) Gruppe	i) Kalk- gehalt	Sonstiges			
	a) Sand, schwach kiesig			D	6	4.30		
	b)							
4.30	c) rund, erdfeucht	d) schwer zu bohren	e) braun					
	f)	g)	h) <b>SU</b>	i)				
	a) Kies, sandig	<u> </u>				D	7	4.60
	b)							
4.60 Endtiefe	c) rund bis kantig, d) sehr schwer zu e) braun							
Litatiele	f)	g)	h) <b>GU</b>	i)				



Bericht:

Az.: 3191058

#### Schichtenverzeichnis

Bauvoi	rhaben: <b>3191058, Beb</b>	auung Felix-Meindl-Weg,	Landshut					
Boh	rung Nr. BS 15	<u> </u>			Blatt 3	Datum		
1		2			3	4	5	6
Bis	a) Benennung der Bodenart und Beimengungen			Bemerkungen Sonderproben Wasserführung	Entnommene Proben			
m	b) Ergänzende Bemerkungen					Tiefe		
unter Ansatz- punkt	c) Beschaffenheit nach Bohrgut	d) Beschaffenheit nach Bohrvorgang	e) Farbe		Bohrwerkzeuge Kernverlust Sonstiges	Art	Nr	in m (Unter- kante)
pulikt	f) Übliche Benennung	g) Geologische Benennung	h) Gruppe	i) Kalk- gehalt	_			
	a) Schluff, stark kiesi	g, schwach feinsandig			Schappe ø 80 mm bis	D	1	0.30
0.00	b) Wurzelreste	b) Wurzelreste			1,0 m, zugefallen bei 1,0 m, ø 60 mm bis			
0.30	c) fest, trocken	d) schwer zu bohren	e) braur	1	3,0 m, zufallen bei 2,9 m,			
	f)	g)	h) <b>OU</b>	i)	ø 60 mm bis 4,1 m, zugefallen bei 3,9 m,			
	a) Kies, sandig, schwach schluffig			mit Dämmer- susion verfüllt	D	2	1.00	
1.00	b)	b)						
	c) kantig, trocken	d) schwer zu bohren	e) <b>braun</b>					
	f)	g)	h) <b>GU</b>	i)				
	a) Kies, sandig				E	3	3.00	
	b)							
3.00	c) rund bis kantig, trocken	d) sehr schwer zu bohren	e) <b>braun</b>					
	f)	g)	h) <b>GI</b> / <b>GU</b>	i)				
	a) Kies, sandig				D	4	4.10	
4.10	b)							
Endtiefe	c) rund bis kantig, erdfeucht	c) rund bis kantig, erdfeucht d) sehr schwer zu e) hellbraun bohren						
	f)	g)	h) <b>GI</b>	i)				

Sondierungsnummer: DPH 5					
Ort, in dem oder in dessen Nähe die Sondierung liegt: Landshut					
x,y,z-Koordin	aten:				
Auftraggeber	/Auftragsnummer: <u>Stadtverwaltung</u>	Landshut			
Name und O	rt des Projektes: <u>Bebauung, Felix-M</u>	eindl-Weg Flur Nr. 2	24 und 224/2, Landshut		
Auftragnehm	er <u>IFB Eigenschenk GmbH</u> Ge	räteführer: <u>J. Beckm</u>	ann		
Ausführungso	datum: <u>27.09.2019</u>				
Sondiergerät	: ☐ DPL ☐ DPM ⊠ DPH ☐ DPSH	H-A □ DPSH-B			
Gerät überpro	üft und in Übereinstimmung mit EN	ISO 22476-2, 5.1	nein ⊠ ja, am: <u>03.09.2018</u>		
Sondenspitze	e: 🗌 verloren 🔀 fest	Amboss:	] fest ⊠ aufgesteckter		
Lageskizze:					
Wasser:	1. Messung: <u>5,2</u>	_ m unter GOK;	nachmin	1	
	2. Messung:	m unter GOK;	nachmin	1	
Sonstige bedeutende Angaben: zugefallen bei 5,3 m, mit Dämmer verfüllt					
Unterschrift:	OP,				

 $IFB\ Eigenschenk\ GmbH,\ Mettener\ Straße\ 33,\ 94469\ Deggendorf,\ Tel.\ 0991\ /\ 370\ 15-0,\ Fax\ 0991\ /\ 33\ 91\ 80$ 

Sondierungsnummer: DPH 6					
Ort, in dem oder in dessen Nähe die Sondierung liegt: Landshut					
x,y,z-Koordin	aten:				
Auftraggeber	/Auftragsnummer: <u>Stadtverwaltung L</u>	andshut			
Name und O	rt des Projektes: <u>Bebauung, Felix-Me</u>	indl-Weg Flur Nr. 2	24 und 224/2, Landsł	<u>nut</u>	
Auftragnehm	er <u>IFB Eigenschenk GmbH</u> Gerä	äteführer: <u>J. Beckm</u> a	ann		
Ausführungsd	datum: 26.09.2019				
Sondiergerät	: ☐ DPL ☐ DPM ☒ DPH ☐ DPSH-	-A □ DPSH-B			
Gerät überpri	üft und in Übereinstimmung mit EN IS	SO 22476-2, 5.1 🗌	nein ⊠ ja, am: <u>03.09</u>	9.2018	
Sondenspitze	e: 🗌 verloren 🔀 fest	Amboss:	] fest ⊠ aufgesteckt	er	
Lageskizze:_					
Wasser:	1. Messung:	m unter GOK;	nach	min	
	2. Messung:	_m unter GOK;	nach	min	
Sonstige bedeutende Angaben: zugefallen bei 6,8 m, mit Dämmer verfüllt, bei 6,9 m kein Tiefengewinn, Gewicht springt					
Unterschrift:_	OP,				

IFB Eigenschenk GmbH, Mettener Straße 33, 94469 Deggendorf, Tel. 0991 / 370 15-0, Fax 0991 / 33 91 8

Sondierungsnummer: DPH 7					
Ort, in dem oder in dessen Nähe die Sondierung liegt: Landshut					
x,y,z-Koordina	aten:				
Auftraggeber/	Auftragsnummer: Stadtverwaltung	Landshut			
Name und Or	t des Projektes: <u>Bebauung, Felix-M</u>	eindl-Weg Flur Nr. 2	24 und 224/2, Landshut		
Auftragnehme	er IFB Eigenschenk GmbH Ge	räteführer: <u>J. Beckm</u> a	ann		
Ausführungsd	latum: 25.09.2019				
Sondiergerät:	☐ DPL ☐ DPM ☒ DPH ☐ DPSH	H-A □ DPSH-B			
Gerät überprü	ift und in Übereinstimmung mit EN	ISO 22476-2, 5.1	nein ⊠ ja, am: <u>03.09.2018</u>		
Sondenspitze	: ☐ verloren ⊠ fest	Amboss:	] fest ⊠ aufgesteckter		
Lageskizze:					
Wasser:	1. Messung:	_ m unter GOK;	nachmir	n	
	2. Messung:	_ m unter GOK;	nachmir	n	
Sonstige bedeutende Angaben: zugefallen bei 8,9 m, mit Dämmer verfüllt					
Unterschrift:_					

 $IFB\ Eigenschenk\ GmbH,\ Mettener\ Straße\ 33,\ 94469\ Deggendorf,\ Tel.\ 0991\ /\ 370\ 15\text{--}0,\ Fax\ 0991\ /\ 33\ 91\ 8$ 

Sondierungsnummer: DPH 8					
Ort, in dem oder in dessen Nähe die Sondierung liegt: Landshut					
x,y,z-Koordina	aten:				
Auftraggeber/	Auftragsnummer: <u>Stadtverwaltung L</u>	_andshut	_		
Name und Ort	t des Projektes: <u>Bebauung, Felix-M</u> e	eindl-Weg Flur Nr. 22	24 und 224/2, Landshut		
Auftragnehme	er <u>IFB Eigenschenk GmbH</u> Ger	äteführer: <u>J. Beckma</u>	ann		
Ausführungsd	atum: <u>25.09.2019</u>				
Sondiergerät:	☐ DPL ☐ DPM ☒ DPH ☐ DPSH	-A 🗌 DPSH-B			
Gerät überprü	ft und in Übereinstimmung mit EN I	SO 22476-2, 5.1 🗌	nein ⊠ ja, am: <u>03.09.2018</u>		
Sondenspitze	: ☐ verloren ⊠ fest	Amboss:	] fest ⊠ aufgesteckter		
Lageskizze:					
Wasser:	1. Messung:	_ m unter GOK;	nachmin		
	2. Messung:	_ m unter GOK;	nachmin		
Sonstige bedeutende Angaben: zugefallen bei 6,9 m, mit Dämmer verfüllt					
Unterschrift:_	1				

 $IFB\ Eigenschenk\ GmbH,\ Mettener\ Straße\ 33,\ 94469\ Deggendorf,\ Tel.\ 0991\ /\ 370\ 15\text{--}0,\ Fax\ 0991\ /\ 33\ 91\ 8$ 

Sondierungsnummer: DPH 9					
Ort, in dem oder in dessen Nähe die Sondierung liegt: Landshut					
x,y,z-Koordinat	ten:				
Auftraggeber/A	Auftragsnummer: <u>Stadtverwaltung L</u>	andshut			
Name und Ort	des Projektes: Bebauung, Felix-Me	eindl-Weg Flur Nr. 224	und 224/2, Landshut		
Auftragnehmer	TIFB Eigenschenk GmbH Ger	äteführer: <u>J. Beckmar</u>	nn		
Ausführungsda	atum: <u>25.09.2019</u>				
Sondiergerät: [	☐ DPL ☐ DPM ⊠ DPH ☐ DPSH	-A □ DPSH-B			
Gerät überprüf	t und in Übereinstimmung mit EN I	SO 22476-2, 5.1 🗌 n	ein ⊠ ja, am: <u>03.09.2018</u>		
Sondenspitze:	☐ verloren ⊠ fest	Amboss:	fest ⊠ aufgesteckter		
Lageskizze:					
Wasser:	1. Messung:	_ m unter GOK;	nachmin		
:	2. Messung:	_m unter GOK;	nachmin		
Sonstige bedeutende Angaben: zugefallen bei 5,3 m, mit Dämmer verfüllt					
Unterschrift:	Q/P				

 $IFB\ Eigenschenk\ GmbH,\ Mettener\ Straße\ 33,\ 94469\ Deggendorf,\ Tel.\ 0991\ /\ 370\ 15\text{--}0,\ Fax\ 0991\ /\ 33\ 91\ 8$ 

# Kopfblatt zu Rammsondierungen

Sondierungsnummer: DPH 10					
Ort, in dem oder in dessen Nähe die Sondierung liegt: Landshut					
x,y,z-Koordinaten:					
Auftraggeber/Auftragsnummer: Stadtverwaltung Landshut					
Name und Ort des Projektes: Bebauung, Felix-Meindl-Weg Flur Nr. 224 und 224/2, Landshut					
Auftragnehmer IFB Eigenschenk GmbH Geräteführer: J. Beckmann					
Ausführungsdatum: 25.09.2019					
Sondiergerät: ☐ DPL ☐ DPM ☒ DPH ☐ DPSH-A ☐ DPSH-B					
Gerät überprüft und in Übereinstimmung mit EN ISO 22476-2, 5.1 ☐ nein ☒ ja, am: 03.09.2018					
Sondenspitze: ☐ verloren ☒ fest Amboss: ☐ fest ☒ aufgesteckter					
Lageskizze:					
Wasser: 1. Messung: m unter GOK; nach min					
2. Messung: m unter GOK; nachmin					
Sonstige bedeutende Angaben: zugefallen bei 9,4 m, mit Dämmer verfüllt					
Unterschrift:					

IFB Eigenschenk GmbH, Mettener Straße 33, 94469 Deggendorf, Tel. 0991 / 370 15-0, Fax 0991 / 33 91 8  $\,$ 

# Kopfblatt zu Rammsondierungen

Sondierungsnummer: DPH 11						
Ort, in dem of	Ort, in dem oder in dessen Nähe die Sondierung liegt: Landshut					
x,y,z-Koordin	aten:					
Auftraggeber	/Auftragsnummer: <u>Stadtverwaltung L</u>	andshut				
Name und Or	t des Projektes: <u>Bebauung, Felix-Me</u>	eindl-Weg Flur Nr. 22	24 und 224/2, Landshut			
Auftragnehme	er <u>IFB Eigenschenk GmbH</u> Ger	äteführer: <u>J. Beckma</u>	ınn			
Ausführungsc	datum: 26.09.2019					
Sondiergerät	: ☐ DPL ☐ DPM ⊠ DPH ☐ DPSH	-A □ DPSH-B				
Gerät überprü	üft und in Übereinstimmung mit EN l	SO 22476-2, 5.1	nein ⊠ ja, am: <u>03.09.2018</u>			
Sondenspitze	e: 🗌 verloren 🛭 fest	Amboss:	] fest ⊠ aufgesteckter			
Lageskizze:_						
Wasser:	1. Messung:	_				
	2. Messung: m unter GOK; nachmin					
Sonstige bedeutende Angaben: zugefallen bei 9,8 m, mit Dämmer verfüllt						
	1					
Unterschrift:_						

 $IFB\ Eigenschenk\ GmbH,\ Mettener\ Straße\ 33,\ 94469\ Deggendorf,\ Tel.\ 0991\ /\ 370\ 15-0,\ Fax\ 0991\ /\ 33\ 91\ 80$ 

# Kopfblatt zu Rammsondierungen

Sondierungsnummer: DPH 12				
Ort, in dem oder	r in dessen Nähe die Sondierung I	iegt: <u>Landshut</u>		
x,y,z-Koordinate	en:			
Auftraggeber/Au	uftragsnummer: <u>Stadtverwaltung L</u>	andshut		
Name und Ort d	les Projektes: <u>Bebauung, Felix-Me</u>	eindl-Weg Flur Nr. 224	und 224/2, Landshut	
Auftragnehmer <u>I</u>	IFB Eigenschenk GmbH Gerä	äteführer: <u>J. Beckman</u>	n	
Ausführungsdat	rum: <u>26.09.2019</u>			
Sondiergerät:	] DPL ☐ DPM ⊠ DPH ☐ DPSH	-A □ DPSH-B		
Gerät überprüft	und in Übereinstimmung mit EN IS	SO 22476-2, 5.1 🗌 ne	ein ⊠ ja, am:_03.09.2018	
Sondenspitze: [	☐ verloren ⊠ fest	Amboss: 🗌 t	est 🗵 aufgesteckter	
Lageskizze:				
Wasser: 1	. Messung:	_m unter GOK;	nachmin	
2	. Messung:	_m unter GOK;	nachmin	
Sonstige bedeutende Angaben: zugefallen bei 9,9 m, mit Dämmer verfüllt				
Unterschrift:	OP,			

 $IFB\ Eigenschenk\ GmbH,\ Mettener\ Straße\ 33,\ 94469\ Deggendorf,\ Tel.\ 0991\ /\ 370\ 15-0,\ Fax\ 0991\ /\ 33\ 91\ 80$ 



Prüfungs-Nr.: 2019-0483\_3191058\_B1-EP2

Anlage : zu :

# Bestimmung der Fließ- und Ausrollgrenze nach DIN 18122 - LM

Prüfungs-Nr.: 2019-0483\_3191058\_B1-EP2

Bauvorhaben : Bebauung Flur-Nr. 224 und 224/2

(Bebauungsplan Nr. 08-70); Landshut

Ausgeführt durch: RP

am: 09.10.2019

Bemerkung: ---

Entnahmestelle: B1-EP2

Entnahmetiefe: 1,7 - 2,0 m unter GOK

Bodenart : Schluff, stark feinsandig

Art der Entnahme : gestört

Entnahme am: 23.09.2019 durch: Fa. BWF

#### Fließgrenze

#### Ausrollgrenze

i lietsgrenze					
Behälter Nr. :	4	16	17	19	
Zahl der Schläge :	18	24	28	36	
Feuchte Probe + Behälter m+m <sub>B</sub> [g] :	35,54	35,66	35,52	36,29	
Trockene Probe + Behälter m <sub>d</sub> +m <sub>B</sub> [g] :	31,70	31,86	31,82	32,56	
Behälter m <sub>B</sub> [g] :	17,87	17,80	17,57	18,04	
Wasser $m - m_d = m_w [g]$ :	3,84	3,80	3,70	3,73	
Trockene Probe m <sub>d</sub> [g] :	13,83	14,06	14,25	14,52	
Wassergehalt m <sub>w</sub> / m <sub>d</sub> * 100 [%] :	27,77	27,03	25,96	25,69	·
Wert übernehmen				$\boxtimes$	·

	Austoligrenze					
		28	30	38		
		24,04	25,33	24,13		
		23,12	24,36	23,20		
		18,21	19,29	18,37		
		0,92	0,97	0,93		
		4,91	5,07	4,83		
		18,74	19,13	19,25		
1						


0.0 | flüssig

breiig


Natürlicher Wassergehalt: w			19,98	%
Größtkorn:				mm
Masse des Überkorns :				g
Trockenmasse der Probe :				g
Überkornanteil :	ü	=	0,00	%
Anteil $\leq$ 0.4 mm :	$m_d$ / $m$	=	100,00	%
Anteil $\leq$ 0.002 mm :	$m_T$ / $m$	=		%
Wassergehalt (Überkorn)	w <sub>Ü</sub>	=	0,00	%
korr. Wassergehalt : w <sub>K</sub> =	w - w <sub>Ü</sub> * ü 1.0-ü	=	19,98	%



0.5

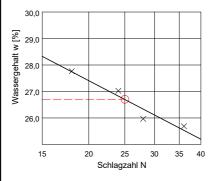

© Bv IDAT-GmbH 1995 - 2009 V 4.05

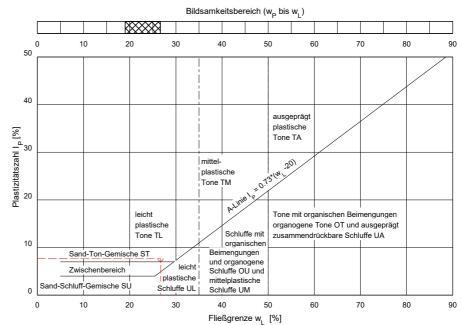

0.75

1.0

steif

halbfest



Prüfungs-Nr.: 2019-0483\_3191058\_B1-EP6

Anlage: zu:

# Bestimmung der Fließ- und Ausrollgrenze nach DIN 18122 - LM

Prüfungs-Nr.: 2019-0483\_3191058\_B1-EP6

Bauvorhaben: Bebauung Flur-Nr. 224 und 224/2

(Bebauungsplan Nr. 08-70); Landshut

Ausgeführt durch: EP

am: 07.10.2019

Bemerkung: ---

Entnahmestelle: B1-EP6

Entnahmetiefe: 6,30 - 6,55 m unter GOK

Bodenart : Schluff, tonig, sandig

Art der Entnahme : ungestört

Entnahme am: 23.09.2019 durch: Fa. BWF

Fließgr	enze
---------	------

#### 43 41 Behälter Nr. : 44 34 Zahl der Schläge: 36 31 23 17 Feuchte Probe + Behälter 34,60 35,85 34,26 39,83 Trockene Probe + Behälter m<sub>d</sub>+m<sub>B</sub> [g] : 29,71 30,78 29,22 33,28 Behälter 18,21 19,13 18,01 19,05 $m_B [g]$ : Wasser $m - m_d = m_w [g]$ : 4,89 5,07 5,04 6,55 Trockene Probe 11,50 11,65 11,21 14,23 $m_d$ [g]: Wassergehalt $m_w / m_d * 100 [\%]$ : 42,52 43,52 44,96 46,03 Wert übernehmen


_	Ausrollgrenze					
	22	11	10			
	24,15	22,99	21,77			
	23,22	22,27	21,03			
	17,94	17,76	16,60			
	0,93	0,72	0,74			
	5,28	4,51	4,43			
	17,61	15,96	16,70			


Natürlicher Wassergehalt :	w	=	23,03	%
Größtkorn:			0,70	mm
Masse des Überkorns :				g
Trockenmasse der Probe :				g
Überkornanteil :	ü	=	1,14	%
Anteil $\leq$ 0.4 mm :	$m_d / m$	=	98,86	%
Anteil $\leq$ 0.002 mm :	$m_T$ / $m$	=		%
Wassergehalt (Überkorn)	w <sub>Ü</sub>	=	9,80	%
korr. Wassergehalt : $w_K$ =	<u>w - w<sub>Ü</sub> * ü</u> 1.0-ü	=	23,18	%

Bodengruppe		=	TM	
Fließgrenze	$w_L$	=	44,39	%
Ausrollgrenze	$w_P$	=	16,76	%
Plastizitätszahl	$I_P = W_L - W_P$	=	27,62	%
Konsistenzzahl	$I_C = \frac{W_L - W_K}{W_L - W_B}$	=	0,77	≜ steif
Liquiditätszahl	I <sub>L</sub> = 1 - I <sub>C</sub>	=	0,23	
Aktivitätszahl	$I_A = \frac{I_P}{m_T / m_d}$	=		
	Zustandsform			





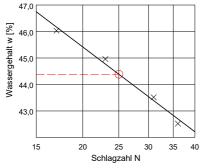

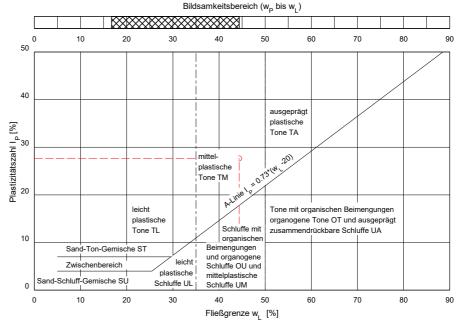

© Bv IDAT-GmbH 1995 - 2009 V 4.05



Prüfungs-Nr.: 2019-0483\_3191058\_B2-EP6

Anlage: zu:

# Bestimmung der Fließ- und Ausrollgrenze nach DIN 18122 - LM

Prüfungs-Nr.: 2019-0483\_3191058\_B2-EP6

Bauvorhaben: Bebauung Flur-Nr. 224 und 224/2

(Bebauungsplan Nr. 08-70); Landshut

Ausgeführt durch: EP

Behälter Nr. :

Behälter

Wasser

Trockene Probe

Wert übernehmen

Wassergehalt

Zahl der Schläge:

Feuchte Probe + Behälter

am: 09.10.2019

Bemerkung: ---

Entnahmestelle: B1-UP1

Entnahmetiefe: 6,0 - 6,3 m unter GOK

Bodenart: Ton, schluffig, schwach kiesig

Art der Entnahme : gestört

Entnahme am: 23.09.2019 durch: Fa. BWF

Ausrollgrenze

#### Fließgrenze

50,23

48,40

#### 23 35 26 34 15 30 36 20 38,60 36,27 38,04 38,14 Trockene Probe + Behälter m<sub>d</sub>+m<sub>B</sub> [g] : 32,12 30,68 32,05 32,29 19,22 19,13 19,26 19,57 $m_B [g]$ : $m - m_d = m_w [g]$ : 6,48 5,59 5,99 5,85 12,90 11,55 12,79 12,72 $m_d$ [g]:

46,83

1.0

halbfest

45,99

8	6	3	
23,18	24,20	23,37	
22,27	23,26	22,43	
17,70	18,59	17,71	
0,91	0,94	0,94	
4,57	4,67	4,72	
19,91	20,13	19,92	

0.0

breiig

Natürlicher Wassergehalt :	W	=	26,56	%
Größtkorn:			18,50	mm
Masse des Überkorns :				g
Trockenmasse der Probe :				g
Überkornanteil :	ü	=	11,21	%
Anteil $\leq$ 0.4 mm :	$m_d$ / $m$	=	88,79	%
Anteil $\leq$ 0.002 mm :	$m_T$ / $m$	=		%
Wassergehalt (Überkorn)	w <sub>Ü</sub>	=	8,30	%
korr. Wassergehalt : w <sub>K</sub> =	<u>w - w<sub>Ü</sub> * ü</u> 1.0-ü	=	28,87	%

35 40

 $m_w / m_d * 100$  [%] :

Bodengruppe		=	TM	
Fließgrenze	$w_L$	=	47,64	%
Ausrollgrenze	$W_P$	=	19,99	%
Plastizitätszahl	$I_P = W_L - W_P$	=	27,66	%
Konsistenzzahl	$I_C = \frac{W_L - W_K}{W_L - W_B}$	=	0,68	≜ weich
Liquiditätszahl	I <sub>L</sub> = 1 - I <sub>C</sub>	=	0,32	
Aktivitätszahl	$I_A = \frac{I_P}{m_T / m_d}$	=		
	Zustandsform			


0.5



Schlagzahl N

15

© Bv IDAT-GmbH 1995 - 2009 V 4.05

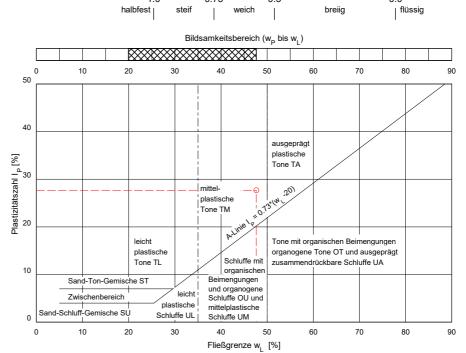

0.75



Prüfungs-Nr.: 2019-0483\_3191058\_B2-UP1

Anlage: zu:

# Bestimmung der Fließ- und Ausrollgrenze nach DIN 18122 - LM

Prüfungs-Nr.: 2019-0483\_3191058\_B2-UP1

Bauvorhaben: Bebauung Flur-Nr. 224 und 224/2

(Bebauungsplan Nr. 08-70); Landshut

Ausgeführt durch: EP/SSc

am: 09.10.2019

Bemerkung: ---

Behälter Nr. :

Behälter

Wasser

Trockene Probe

Wert übernehmen

Wassergehalt

Zahl der Schläge:

Feuchte Probe + Behälter

Entnahmestelle: B 2 - UP 1

Entnahmetiefe: 5,75 - 6,00 m unter GOK

Bodenart: Ton, schluffig

Art der Entnahme : ungestört

Entnahme am: 19.09.2019 durch: Fa. BWF

#### Fließgrenze

61,91

59,90

#### 83 52 65 96 26 32 15 20 75,10 68,49 68,99 74,11 Trockene Probe + Behälter m<sub>d</sub>+m<sub>B</sub> [g] : 66,68 61,56 61,47 66,20 53,08 49,99 48,53 52,25 $m_B [g]$ : $m - m_d = m_w [g]$ : 8,42 6,93 7,52 7,91 13,60 11,57 12,94 13,95 $m_d$ [g]:

58,11

1.0

halbfest

56,70

Ausrollgrenze								
9	18	13						
21,82	23,14	21,94						
20,85	22,14	20,95						
16,70	17,91	16,67						
0,97	1,00	0,99						
4,15	4,23	4,28						
23,37	23,64	23,13						

0.0 flüssig


breiig


Natürlicher Wassergehalt :	W	=	30,24	%
Größtkorn:			0,70	mm
Masse des Überkorns :				g
Trockenmasse der Probe :				g
Überkornanteil :	ü	=	0,00	%
Anteil $\leq$ 0.4 mm :	$m_d$ / $m$	=	100,00	%
Anteil $\leq$ 0.002 mm :	$m_T$ / $m$	=		%
Wassergehalt (Überkorn)	w <sub>Ü</sub>	=	0,00	%
korr. Wassergehalt : $w_K$ =	<u>w - w<sub>Ü</sub> * ü</u> 1.0-ü	=	30,24	%

 $m_w / m_d * 100$  [%] :

Bodengruppe		=	TA	
Fließgrenze	$w_L$	=	58,39	%
Ausrollgrenze	$w_P$	=	23,38	%
Plastizitätszahl	$I_P = W_L - W_P$	=	35,01	%
Konsistenzzahl	$I_C = \frac{W_L - W_K}{W_L - W_D}$	=	0,80	≜ steif
Liquiditätszahl	I <sub>L</sub> = 1 - I <sub>C</sub>	=	0,20	
Aktivitätszahl	$I_A = \frac{I_P}{m_T / m_d}$	=		
	Zustandsform			

0.5

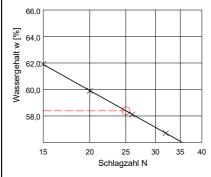

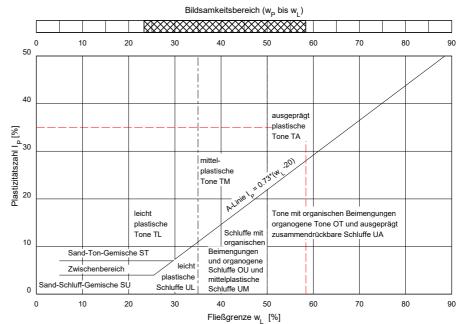

0.75

By IDAT-GmbH 1995 - 2009 V 4.05



Prüfungs-Nr.: 2019-0483\_3191058\_B3-EP2

Anlage: zu :

#### Bestimmung der Korngrößenverteilung

### Naß-/Trockensiebung nach DIN 18123

Prüfungs-Nr.: 2019-0483\_3191058\_B3-EP2

Bauvorhaben: Bebauung Flur-Nr. 224 und 224/2

(Bebauungsplan Nr. 08-70); Landshut

Ausgeführt durch: MJ

am: 10.10.2019

Bemerkung: ---

Entnahmestelle: B3-EP2

Entnahmetiefe: 1,5 - 2,0

m unter GOK

Bodenart: Schluff, sandig, schwach tonig

Art der Entnahme : gestört

Entnahme am: 17.09.2019 durch: Fa. BWF

Siebanalyse:

Einwaage Siebanalyse me: 216,80 g 1272,10 g Anteil < 0,063 mm ma:

%-Anteil < 0,063

%-Anteil der Siebeinwaage me' = 100 - ma' me' : mm ma' = 100 - me' ma' :

14,56 85,44

Gesamtgewicht der Probe mt : 1488,90 g									
	Siebdurchmesser	Rückstand	Rückstand	Durchgang					
	[mm]	[gramm]	[%]	[%]					
1	63,000	0,00	0,00	100,0					
2	31,500	0,00	0,00	100,0					
3	16,000	0,00	0,00	100,0					
4	8,000	0,00	0,00	100,0					
5	4,000	0,10	0,01	100,0					
6	2,000	1,20	0,08	99,9					
7	1,000	3,20	0,21	99,7					
8	0,500	4,40	0,30	99,4					
9	0,250	9,80	0,66	98,7					
10	0,125	39,30	2,64	96,1					
11	0,063	150,90	10,13	86,0					
	Schale	7,90	0,53	85,4					

Summe aller Siebrückstände : 216,80 g Größtkorn [mm]: 5,50

g

Siebverlust: SV = me - S =0,00

SV' = (me - S) / me \* 100 =0,00

F	raktionsanteil	Prozentanteil
Т	on	6,76
8	Schluff	77,03
8	Sandkorn	16,11
	Feinsand	
	Mittelsand	
	Grobsand	
k	Kieskorn	0,10
	Feinkies	
	Mittelkies	
	Grobkies	
8	Steine	0,00

W:\wfa\Projekte001\01 Kundenprojekte\Geotechnik\2019-0483\Labor\3191058\_Labor.lab



Prüfungs-Nr.: 2019-0483\_3191058\_B3-EP2

Anlage: zu :

#### Bestimmung der Korngrößenverteilung

#### Schlämmanalyse nach DIN 18123

Prüfungs-Nr.: 2019-0483\_3191058\_B3-EP2

Bauvorhaben: Bebauung Flur-Nr. 224 und 224/2

(Bebauungsplan Nr. 08-70); Landshut

Ausgeführt durch: MJ

am: 10.10.2019

Bemerkung: ---

Entnahmestelle: B 3 - EP 2

Entnahmetiefe: 1,5 - 2,0

m unter GOK

Bodenart: Schluff, sandig, schwach tonig

Art der Entnahme : gestört

Entnahme am: 17.09.2019 durch: Fa. BWF

Aräometer Nr.: 4

Meniskuskorrektur mit Dispergierungsmittel: Cm =

1,6000

25ml Stammlösung

### Ermittlung der Trockenmasse

durch Unterwasserwägung ( vor der Schlämmanalyse )

Stehkolben + Wasser + Probe mB + mW + md Stehkolben + Wasser Stehkolben Nr.: 5.4 2071,74

2038,94

Korndichte  $\rho_S$ : 2,700 g/cm<sup>3</sup> Probe unter Wasser mu 32,80  $md = mu * \rho_S / (\rho_S - 1) =$ 52,09

a = 100 / mu \* ( R + C  $_{\theta}$  ) = 3,05 \* ( R + C  $_{\scriptscriptstyle \theta}$  ) % von md

Uhrzeit Vorgabe: 00:00:00	Abgelaufene Zeit s/m/h/d	Aräometer- lesung R'=(p'-1)*10³	Lesung + Meniskuskorr. R=R'+Cm	Korndurch- messer d [mm]	Temperatur θ [°C]	Temp. korr. $C_{\theta}$	Korr.Lesung $R+C_{\theta}$	Schlämm- probe a [%]	Gesamt- probe a <sub>tot</sub> [%]
00:00:30	30 s	25,80	27,40	0,0580	21,2	0,22	27,62	84,21	80,93
00:01:00	1 m	21,50	23,10	0,0445	21,2	0,22	23,32	71,10	68,33
00:02:00	2 m	16,50	18,10	0,0342	21,2	0,22	18,32	55,86	53,68
00:05:00	5 m	10,00	11,60	0,0237	21,2	0,22	11,82	36,04	34,64
00:15:00	15 m	5,50	7,10	0,0144	21,3	0,24	7,34	22,38	21,51
00:30:00	30 m	3,70	5,30	0,0104	21,4	0,26	5,56	16,95	16,29
01:00:00	1 h	2,70	4,30	0,0074	21,6	0,30	4,60	14,02	13,47
02:00:00	2 h	2,00	3,60	0,0053	21,5	0,28	3,88	11,83	11,37
06:00:00	6 h	0,80	2,40	0,0031	21,8	0,34	2,74	8,35	8,02
00:00:00	1 d	0,40	2,00	0,0016	20,6	0,11	2,11	6,43	6,18

Prüfungs-Nr.: 2019-0483 3191058 B3-EP2 Bauvorhaben: Bebauung Flur-Nr. 224 und 224/2

(Bebauungsplan Nr. 08-70); Landshut

Ausgeführt durch: MJ

Kornkennziffer:

18100

U,s,t'

am: 10.10.2019

Bemerkung: ---

Bestimmung der Korngrößenverteilung

## kombinierte Sieb-/Schlämmanalyse

nach DIN 18123

Entnahmestelle: B 3 - EP 2


Entnahmetiefe: 1,5 - 2,0

m unter GOK

Bodenart: Schluff, sandig, schwach tonig

Art der Entnahme : gestört

Entnahme am: 17.09.2019 durch: Fa. BWF

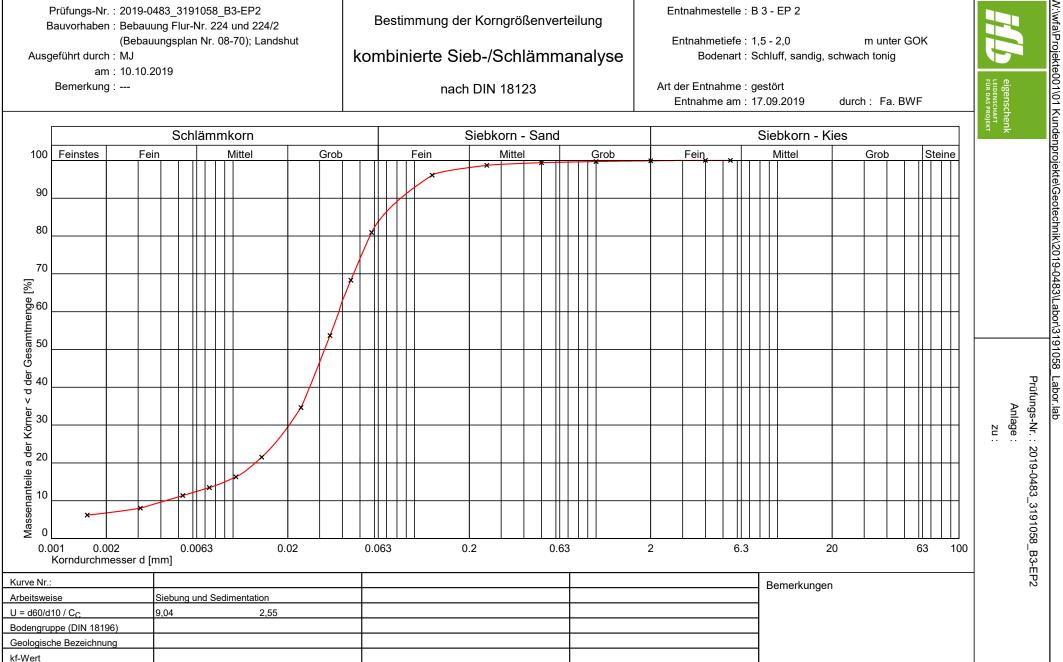



Prüfungs-Nr.: 2019-0483\_3191058\_B4-EP4

Anlage : zu :

#### Bestimmung der Korngrößenverteilung

### Naß-/Trockensiebung nach DIN 18123

Prüfungs-Nr.: 2019-0483\_3191058\_B4-EP4

Bauvorhaben: Bebauung Flur-Nr. 224 und 224/2

(Bebauungsplan Nr. 08-70); Landshut

Ausgeführt durch: EP

am: 08.10.2019

Bemerkung: ---

Entnahmestelle: B 4 - EP 4

Entnahmetiefe: 4,5 - 5,0

m unter GOK

Bodenart: Kies, sandig, schwach schluffig

[gerundet]

Art der Entnahme : gestört

Entnahme am: 18.09.2019 durch: Fa. BWF

Siebanalyse:

4422,50 g Einwaage Siebanalyse me: 379,50 g Anteil < 0,063 mm ma:

%-Anteil < 0,063 mm ma' = 100 - me'

%-Anteil der Siebeinwaage me' = 100 - ma' me' : 92,10 ma' : 7,90

Gesamtge	wicht der Probe mt : 4802,0			T
	Siebdurchmesser	Rückstand	Rückstand	Durchgang
	[mm]	[gramm]	[%]	[%]
1	63,000	0,00	0,00	100,0
2	31,500	0,00	0,00	100,0
3	16,000	301,30	6,27	93,7
4	8,000	1241,90	25,86	67,9
5	4,000	1010,20	21,04	46,8
6	2,000	453,00	9,43	37,4
7	1,000	229,20	4,77	32,6
8	0,500	133,20	2,77	29,8
9	0,250	329,60	6,86	23,0
10	0,125	562,40	11,71	11,3
11	0,063	156,10	3,25	8,0
	Schale	5,50	0,11	7,9

4422,40 g Summe aller Siebrückstände : Größtkorn [mm]: 30,00

Siebverlust: SV = me - S =

0,10 g SV' = (me - S) / me \* 100 =0,00

Fraktionsanteil Prozentanteil Ton Schluff 8,00 Sandkorn 29,40 Feinsand Mittelsand Grobsand Kieskorn 62,60 Feinkies Mittelkies Grobkies

0.00

Steine

© By IDAT-GmbH 1995 - 2009 V 4.05

Prüfungs-Nr.: 2019-0483 3191058 B4-EP4 Bauvorhaben: Bebauung Flur-Nr. 224 und 224/2

(Bebauungsplan Nr. 08-70); Landshut

Ausgeführt durch : EP

am: 08.10.2019

Bemerkung: ---

Bestimmung der Korngrößenverteilung

## Naß-/Trockensiebung

nach DIN 18123

Entnahmestelle: B4-EP4

Entnahmetiefe: 4,5 - 5,0


m unter GOK

Bodenart: Kies, sandig, schwach schluffig

[gerundet]

Art der Entnahme : gestört

Entnahme am: 18.09.2019 durch: Fa. BWF

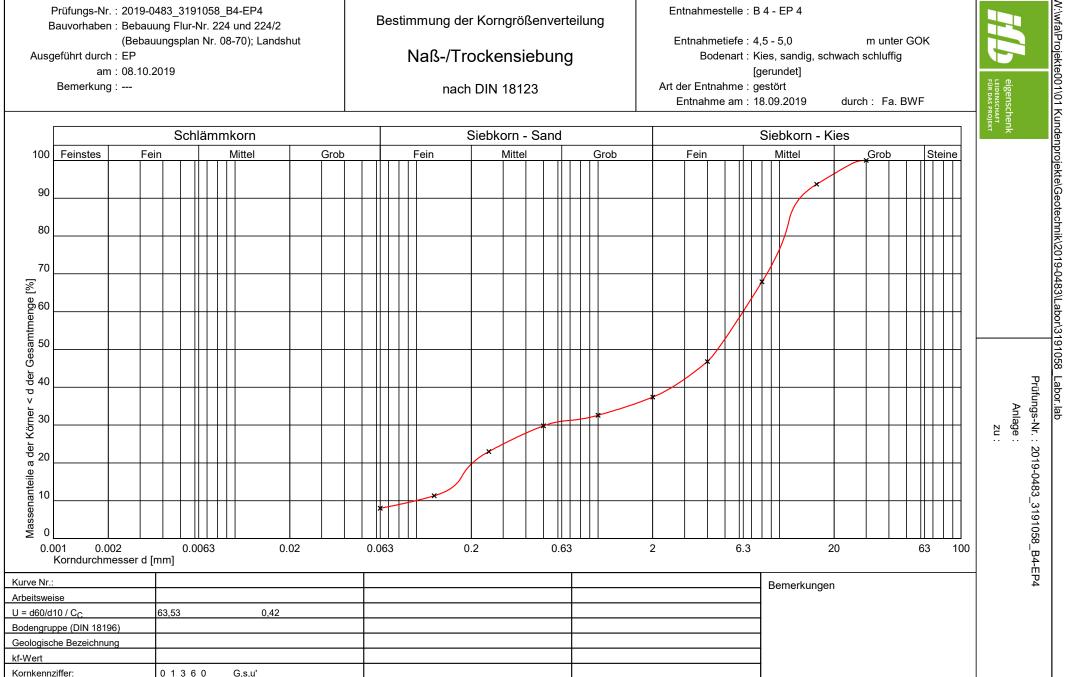

IFB Eigenschenk GmbH Mettener Straße 33 94469 Deggendorf Tel.: 0991/37015-0

Name ProjNr.

LANDS\_1 19-0483\_3191058

Anlage Projekt


Bebauung Flur-Nr. 224 und 224/2, Felix-Meindl-Weg, LA

# **DIREKTER SCHERVERSUCH**

# Rahmenscherversuch Schergeraden

B 1 - UP 1 Entnahmestelle Entnahmetiefe 6,30 m - 6,55 m

Entnahmetag k. A. Bodenart U, t, s Einbau ungestört ausgeführt am 08.10.2019 EP ausgeführt von

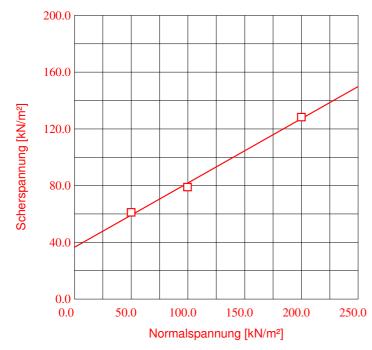

#### ■ Bruchparameter

Reibungswinkel	24.42 [°]
Kohäsion	36.34 [kN/m²]
Korrelation	1.00

#### Restscherfestigkeit

Reibungswinkel	[°]
Kohäsion	[kN/m²]
Korrelation	

Nr.	Normalspannung kN/m²	Bruchspannung kN/m²	Bruchweg mm	Restsf-Spannung kN/m²	Restsf-Weg mm
	Bruch Restsf.				
1	50.0 50.0	61.01	5.38		
2	99.8 99.8	78.69	10.25		
3	200.0 200.0	128.12	5.10		

IFB Eigenschenk GmbH Mettener Straße 33 94469 Deggendorf Tel.: 0991/37015-0

Name LANDS\_1 ProjNr. 19-0483\_3191058


Anlage

Bebauung Flur-Nr. 224 und 224/2, Felix-Meindl-Weg, LA Projekt

# **DIREKTER SCHERVERSUCH** Rahmenscherversuch Wassergehalt-Normalspannungs-Diagramm

B 1 - UP 1 Entnahmestelle Entnahmetiefe 6,30 m - 6,55 m

Entnahmetag k. A. Bodenart U, t, s Einbau ungestört ausgeführt am 08.10.2019ausgeführt von EP

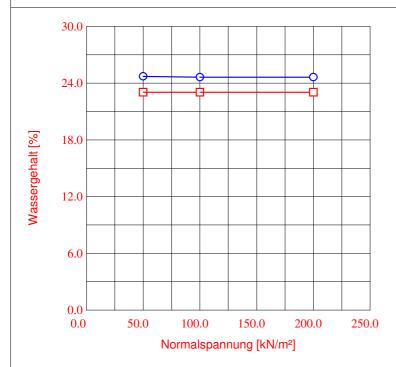

	Normalspannung	Wassergehalt Dicht		chte	Feuchtemasse		Trockemasse	Masse	Korndichte	
		Einbau	Ausba	ıEinbau	Ausbau	Einbau	Ausba	1	Porenwasser	
	kN/m²	%		g/	cm <sup>3</sup>		g	g	g	g/cm³
1	50	23.03	24.72	1.990	2.022	278.54	282.37	226.40		2.700
2	100	23.03	24.64	1.977	2.019	276.75	280.38	224.95		2.700
3	200	23.03	24.63	1.981	2.041	277.38	280.99	225.46		2.700

IFB Eigenschenk GmbH Mettener Straße 33 94469 Deggendorf Tel.: 0991/37015-0

Name LANDS\_1 ProjNr. 19-0483\_3191058


Anlage

Bebauung Flur-Nr. 224 und 224/2, Felix-Meindl-Weg, LA Projekt

# **DIREKTER SCHERVERSUCH** Rahmenscherversuch **Scherspannungs-Weg-Diagramm**

B 1 - UP 1 Entnahmestelle Entnahmetiefe 6,30 m - 6,55 m

Entnahmetag k. A. Bodenart U, t, s Einbau ungestört ausgeführt am 08.10.2019 EP ausgeführt von

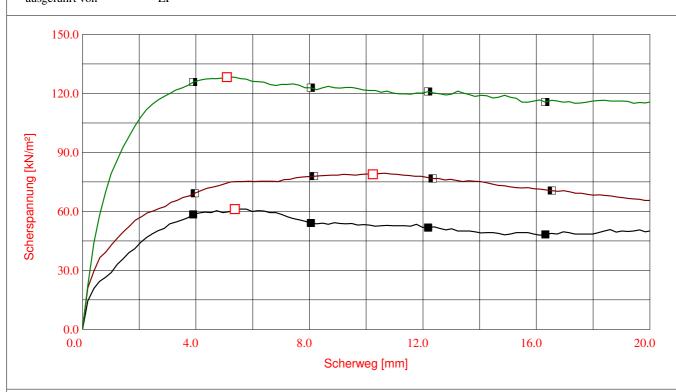

Nr.	Normalspannung kN/m²		Bruchfläche cm²	Bruchgeschw. mm/min	Restsf-Fläche cm²	Restsf-Geschw. mm/min
	Bruch	Restsf.				
1	50.0	50.0	70.00	0.00800		
2	99.8	99.8	70.00	0.00800		
3	200.0	200.0	70.00	0.00800		

(c) Copyright Wille Geotechnik

IFB Eigenschenk Mettener Straße 33 94469 Deggendorf

FMW-02 Name

ProjNr.

19-0483\_3191058


Anlage Projekt

Bebauung Flur-Nr. 224 und 224/2, Felix-Meindl-Weg, LA

# EINAXIALER DRUCKVERSUCH nach DIN 18 136

B 5 - UP 1 Entnahmestelle Entnahmetiefe 9,15 m - 9,40 m

Entnahmetag k. A. Bodenart T, u, fs Einbau ungestört ausgeführt am 09.10.2019 EP

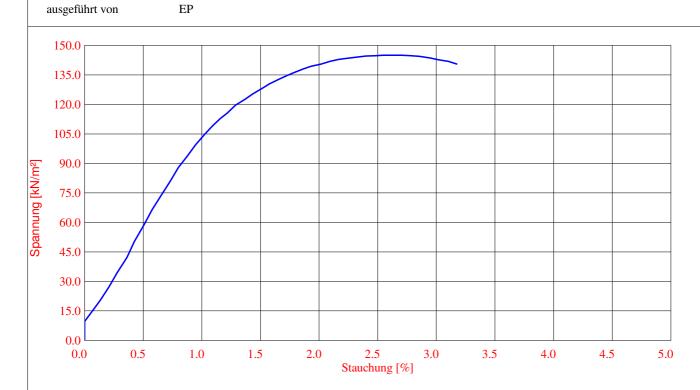

Bruchparameter			Probenmerkmale		
Druckspannung	$[kN/m^2]$	144.934	Probenhöhe	[mm]	110.20
Stauchung	[%]	2.706	Probenfläche	[cm²]	19.76
Geschwindigkeit	[mm/min]	1.00000	Probenvolumen	[cm³]	217.755
Probenfläche	[cm <sup>2</sup> ]	20.310	Feuchtemasse (Einbau)	[g]	385.210
Modul des			Feuchtemasse (Ausbau)	[g]	384.770
einaxialen Druckversuches	$[MN/m^2]$	2112.883	Dichte (Einbau)	[g/cm³]	1.769
			Wassergehalt (Einbau)	[%]	27.76
			Wassergehalt (Ausbau)	[%]	27.61

IFB Eigenschenk Mettener Straße 33 94469 Deggendorf

FMW-01 Name

ProjNr.

19-0483\_3191058


Anlage Projekt

Bebauung Flur-Nr. 224 und 224/2, Felix-Meindl-Weg, LA

# EINAXIALER DRUCKVERSUCH nach DIN 18 136

B 6 - UP 2 Entnahmestelle Entnahmetiefe 6,75 m - 7,00 m

Entnahmetag k. A. Bodenart T, u, fs Einbau ungestört ausgeführt am 09.10.2019

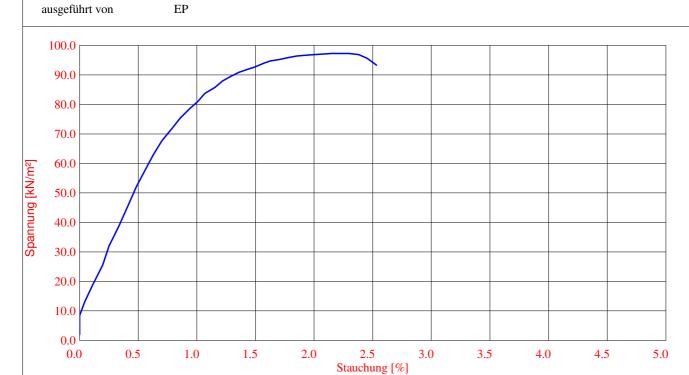

Bruchparameter			Probenmerkmale		
Druckspannung	$[kN/m^2]$	97.241	Probenhöhe	[mm]	110.50
Stauchung	[%]	2.299	Probenfläche	[cm <sup>2</sup> ]	19.86
Geschwindigkeit	[mm/min]	1.00000	Probenvolumen	[cm³]	219.453
Probenfläche	[cm <sup>2</sup> ]	20.327	Feuchtemasse (Einbau)	[g]	336.920
Modul des			Feuchtemasse (Ausbau)	[g]	336.480
einaxialen Druckversuches	$[MN/m^2]$	8546.224	Dichte (Einbau)	[g/cm³]	1.535
			Wassergehalt (Einbau)	[%]	47.08
			Wassergehalt (Ausbau)	[%]	46.88









}











































